

DEMONTAŻ W RAMACH ZADANIA PN. "MODERNIZACJA OGRÓDKA JORDANOWSKIEGO PRZY UL. DZIEWIARZY W KRAKOWIE

7.124.10.07.4.3

5543200.00
7414600.00

URZĄDZENIA ISTNIEJĄCE PRZEZNACZONE DO DEMONTAŻU



urządzenie przeznaczone do usunięcia




numer porządkowy

1. HUŚTAWKA PODWÓJNA (Z ZABEZPIECZENIEM)
2. STÓŁ BETONOWY DO GRY W SZACHY
3. ŁAWKA PARKOWA
4. KOSZ NA ŚMIECI BETONOWY
5. HUŚTAWKA PODWÓJNA
6. BUJAK "ROWEREK 1"
7. BUJAK "DELFIN"
8. DOMEK ZABAWOWY ZE ZJEŹDZALNIĄ
9. LOKOMOTYWA
10. KARUZELA
11. BUJAK "ROWEREK 2"
12. PIASKOWNICA Z BETONOWYM OBRZEŻEM
13. KOSZ NA ŚMIECI BETONOWY
14. TABLICA REGULAMINOWA

pow. 78.80m²

nawierzchnia przepuszczalna - piasek przeznaczony do likwidacji

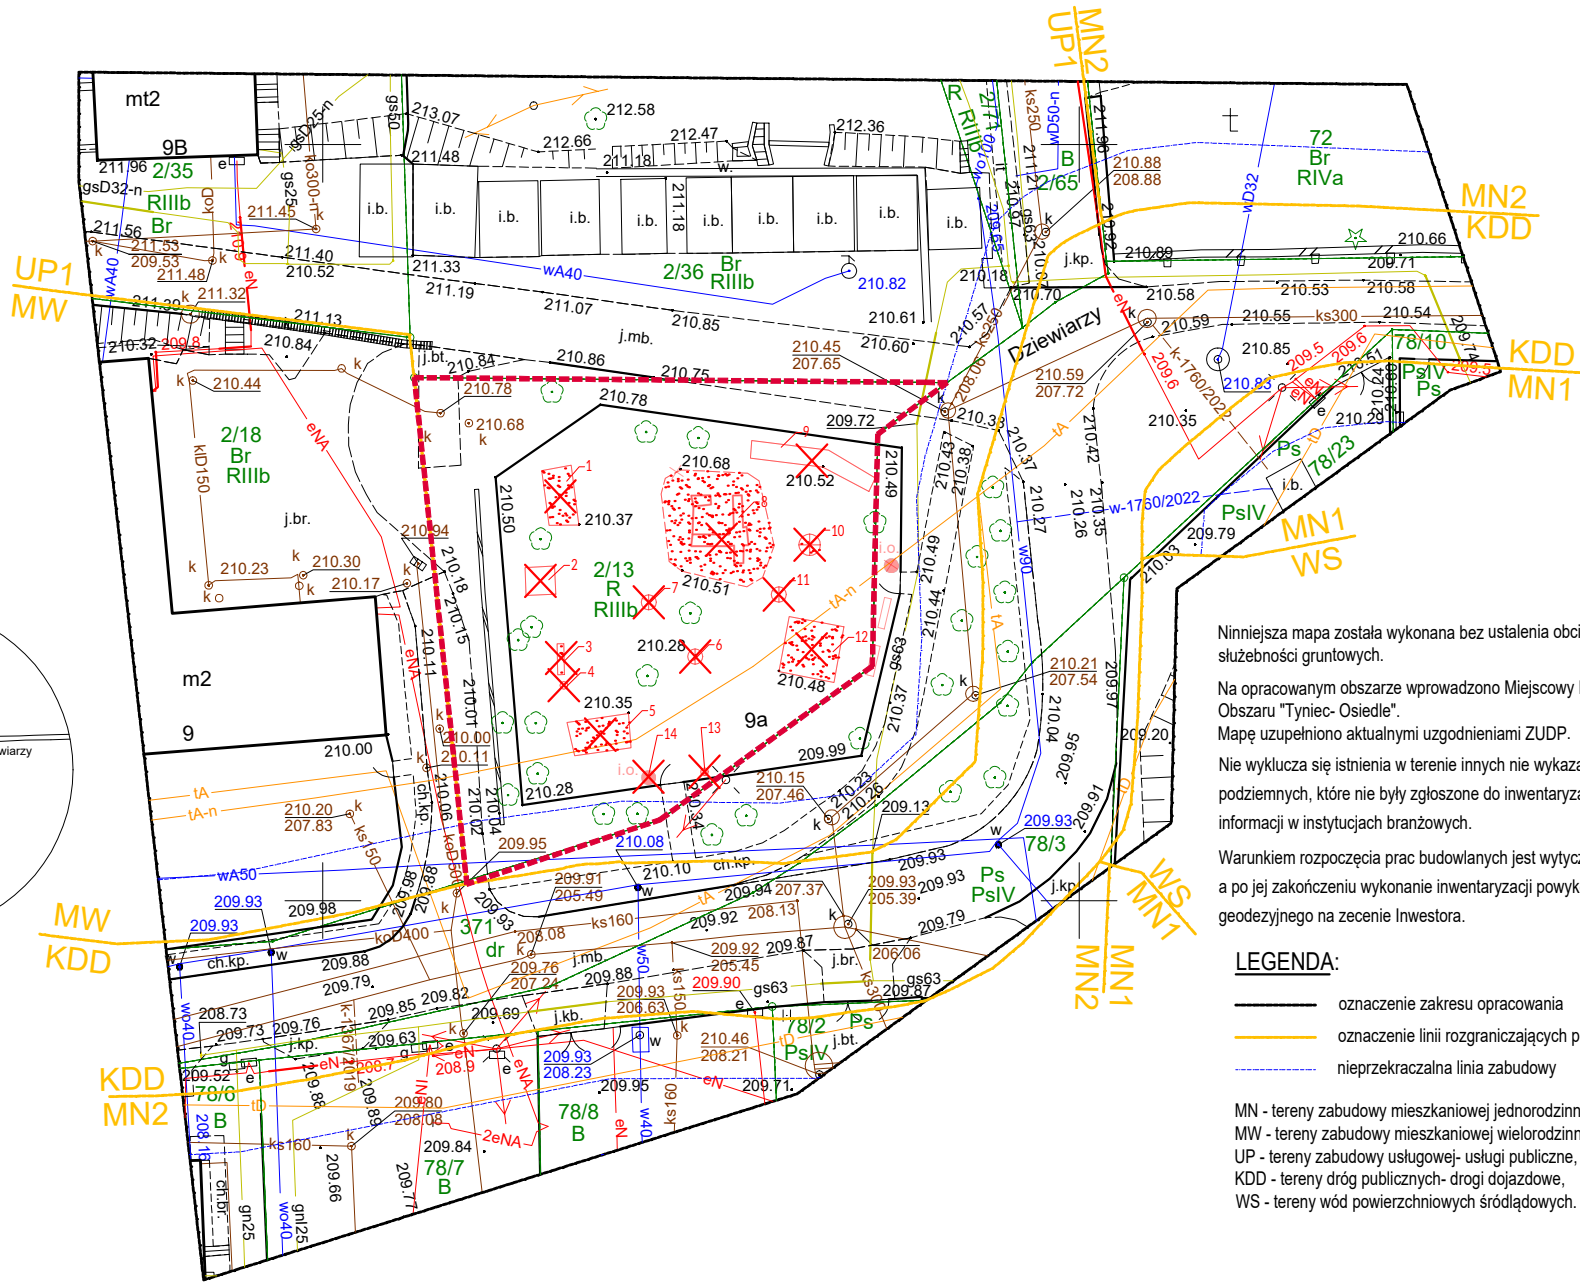

Niniejsza mapa została wykonana bez ustalenia obciążeń dotyczących służebności gruntowych.

Na opracowanym obszarze wprowadzono Miejscowy Plan Zagospodarowania Przestrzennego Obszaru "Tyniec- Osiedle". Mapę uzupełniono aktualnymi uzgodnieniami ZUDP.

Nie wyklucza się istnienia w terenie innych nie wykazanych na niniejszej mapie urządzeń podziemnych, które nie były zgłoszone do inwentaryzacji lub o których brak jest informacji w instytucjach branżowych.

Warunkiem rozpoczęcia prac budowlanych jest wytyczenie w terenie projektowanej budowli, a po jej zakończeniu wykonanie inwentaryzacji powykonawczej przez jednostkę wykonawstwa geodezyjnego na zecenie Inwestora.

LEGENDA:

- oznaczenie zakresu opracowania
- oznaczenie linii rozgraniczających przeznaczenia terenu z MPZP
- nieprzekraczalna linia zabudowy

MN - tereny zabudowy mieszkaniowej jednorodzinnej,
MW - tereny zabudowy mieszkaniowej wielorodzinnej,
UP - tereny zabudowy usługowej- usługi publiczne,
KDD - tereny dróg publicznych- drogi dojazdowe,
WS - tereny wód powierzchniowych śródlądowych.

ID: GD-13.6640.2017.2023

MAPA DO CELÓW PROJEKTOWYCH

SKALA 1:500

SEKCJA : 7.124.10.07.4.3

woj: małopolskie
m. KRAKÓW

126104_9.0073 Podgórze

Nr ident. jedn. Nr obrębu Nazwa jedn. ewid.

PRZEDMIOT AKTUALIZACJI :
ul. Dziewiarzy,
dz. nr 2/13, 371

Układ współrz. : P-2000 (7)
Układ wysokości : PL-EVRF2007-NH

Numer książki robót: 26/2023
Stan na dzień: 15.03.2023 r.
Data opracowania: 28.03.2023 r.

Poświadczam, że niniejsza mapa została opracowana w wyniku prac, których rezultaty zawiera pozytywnie zweryfikowany operat techniczny. Jednocześnie informuję, że jestem świadomy odpowiedzialności karnej za złożenie fałszywego oświadczenia.

Identyfikator zgłoszenia prac geodezyjnych	GD-13.6640.2017.2023
Organ służby geodezyjnej, który otrzymał zgłoszenie	Prezydent Miasta Krakowa
Wykonawca prac geodezyjnych	Kooba Kamil Gromala
Nr oraz data sporządzenia dokumentu zawierającego wynik pozytywnej weryfikacji	Protokół weryfikacji nr GD-13.6640.2017.2023_1_p1 z dnia 04.04.2023 r.
Imię i nazwisko oraz numer uprawnień zawodowych kierownika prac	Michał Wydra uprawnienia nr 23241 (zakres 1, 2)

UWAGI

1. Wszystkie wymiary, wielkości zweryfikować na budowie.
2. Wszystkie zmiany i niezgodności należy niezwłocznie uzgodnić z projektantem.
3. Rysunek należy czytać wraz ze specyfikacją i pozostałymi rysunkami.

NAZWA INWESTYCJI
Budowa obiektów małej architektury w ramach modernizacji ogródka jordanowskiego przy ul. Dziewiarzy w Krakowie, dz. 2/13 obręb 73, jednostka ewidencyjna Podgórze, dla Zarządu Zieleni Miejskiej w Krakowie

INWESTOR
GMINA MIEJSKA KRAKÓW
ZARZĄD ZIELENI MIEJSKIEJ W KRAKOWIE
UL. REYMONTA 20
30-059 KRAKÓW

BRANŻA
ARCHITEKTURA

A/P ARCHITECTURAL ENGINEERING SP. Z O.O.
ul. Kamieńskiego 47, II piętro, 30-644 Kraków
e-mail: biuro@ap-ae.pl
kom. 786-843-144



PROJEKTANT BRANŻA ARCHITEKTURA
dr inż. arch. Natalia Gorgol
upr. nr 166/LBOKK/2016
ZESPÓŁ PROJEKTOWY
mgr inż. arch. kraj. Anna Adamczyk-Wiraszka
inż. arch. kraj. Małgorzata Zielińska
mgr inż. arch. kraj. Aleksandra Skóra
mgr inż. arch. kraj. Karolina Topa

TYTUŁ RYSUNKU

DEMONTAŻ

ETAP
PROJEKT
WYKONAWCZY

SKALA

1:500

FORMAT

NUMER RYSUNKU

DATA
czerwiec 2023

PW_D