

ławka indywidualna

Wymiary ławki opracowane w oparciu o skan 3D murka


Materiały:


- stal kwasoodporna 316L
- drewno egzotyczne iroko

Sposób montażu:

- kotwienie do ściany murku
- stopa wolnostojąca

DOKUMENTACJA
POWYKONAWCZA

 FULCO SYSTEM FULCO SYSTEM Sp. z o.o. Portowa 16J 44-100 Gliwice, Poland	Model ławka indywidualna - Termy Maltańskie	
	The industrial design of the product is the exclusive intellectual property of Fulco System sp. z o.o.	Scale: 1:50

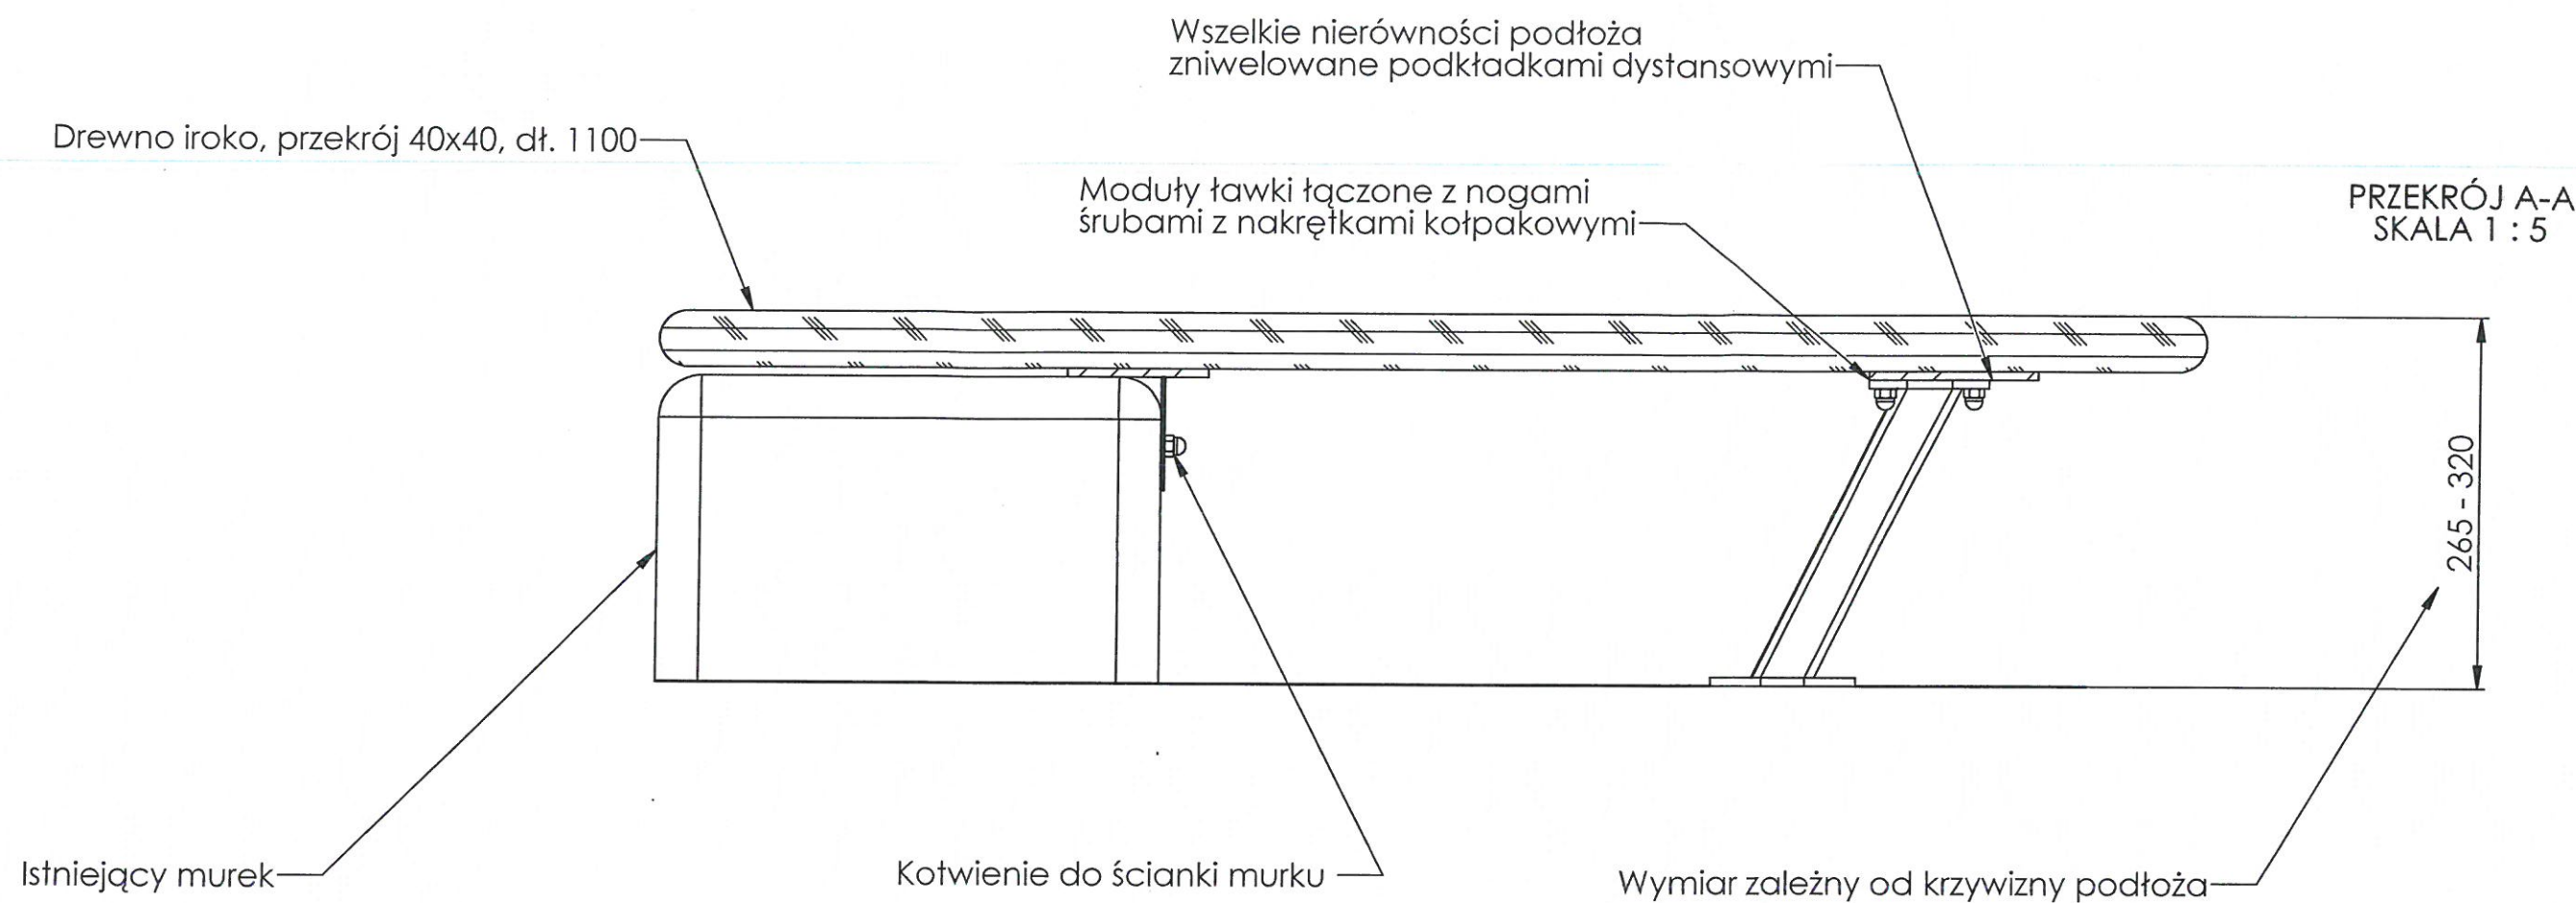

DOKUMENTACJA
POWYKONAWCZA


**FULCO
SYSTEM**
FULCO SYSTEM Sp. z o.o.
Portowa 16J
44-100 Gliwice, Poland

Model
Ławka indywidualna - Termy Maltańskie

The industrial design of the product is the exclusive
intellectual property of Fulco System sp. z o.o.


Scale:
1:50

Miejsce nietypowego ułożenia drewna
wynikającego z kształtu murka

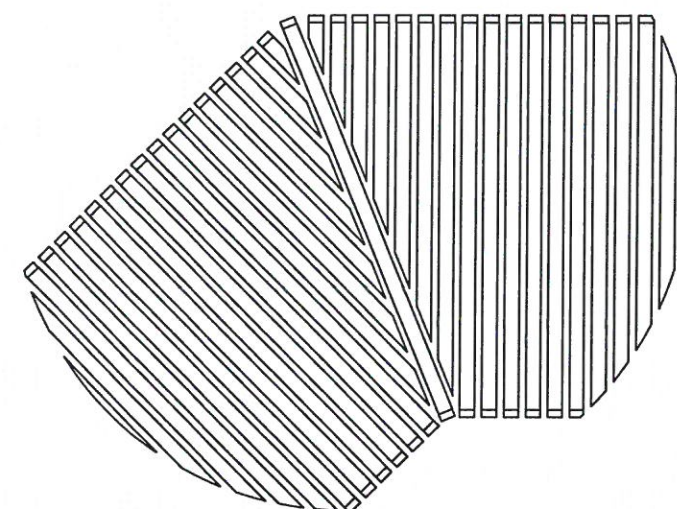

SZCZEGÓŁ B
SKALA 1 : 20

Linie podziału pomiędzy pierwszymi modułami,
łącznie ławka składa się z 16 modułów

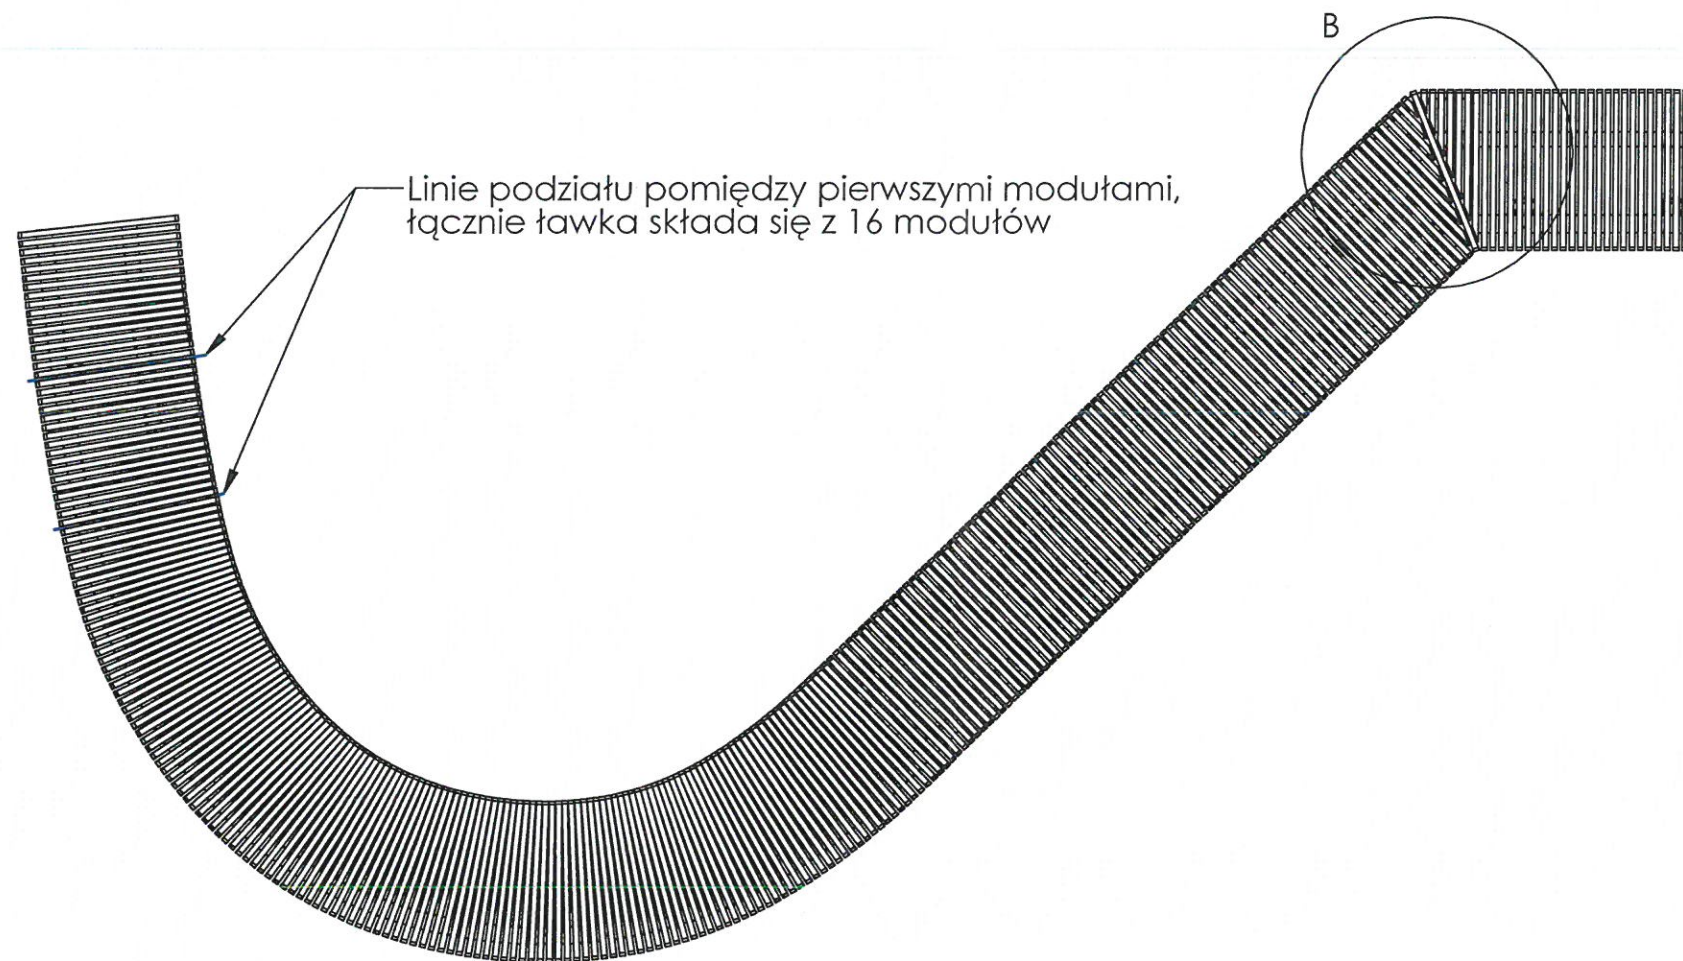

DOKUMENTACJA
POWYKONAWCZA



FULCO SYSTEM Sp. z o.o.
Portowa 16J
44-100 Gliwice, Poland

Model

Ławka indywidualna - Termy Maltańskie

The industrial design of the product is the exclusive
intellectual property of Fulco System sp. z o.o.

Scale:

1:50