


WARSTWA PIASKU 20CM + PŁYTA JOMB
ŻWIR 0-16 10 cm
TLUCZEN FRAKCJI 16-31,5 10cm
TLUCZEN FRAKCJI 31,5-60 GRUB. WYNIKOWA
DREN Z FILTREM PP ŚR. 200MM TYP LP SN8 (PIPELITE)
WARSTWA OCHRONNA B10 GR.5cm
FOLIA PEHD CARBOFOL 406 TYP S/S GR.1,5MM
NEUE FASERTECHNIK GmbH
PIASEK STAB. CEMENT. 20cm, 2,5M-5,0 MPa
ISTNIEJĄCE PODŁOŻE: Ev2 ± min 10 MPa

W POLETKACH OD 1 DO 4 WARSTWY WG RYS. SZZZ 207 APW 08_G

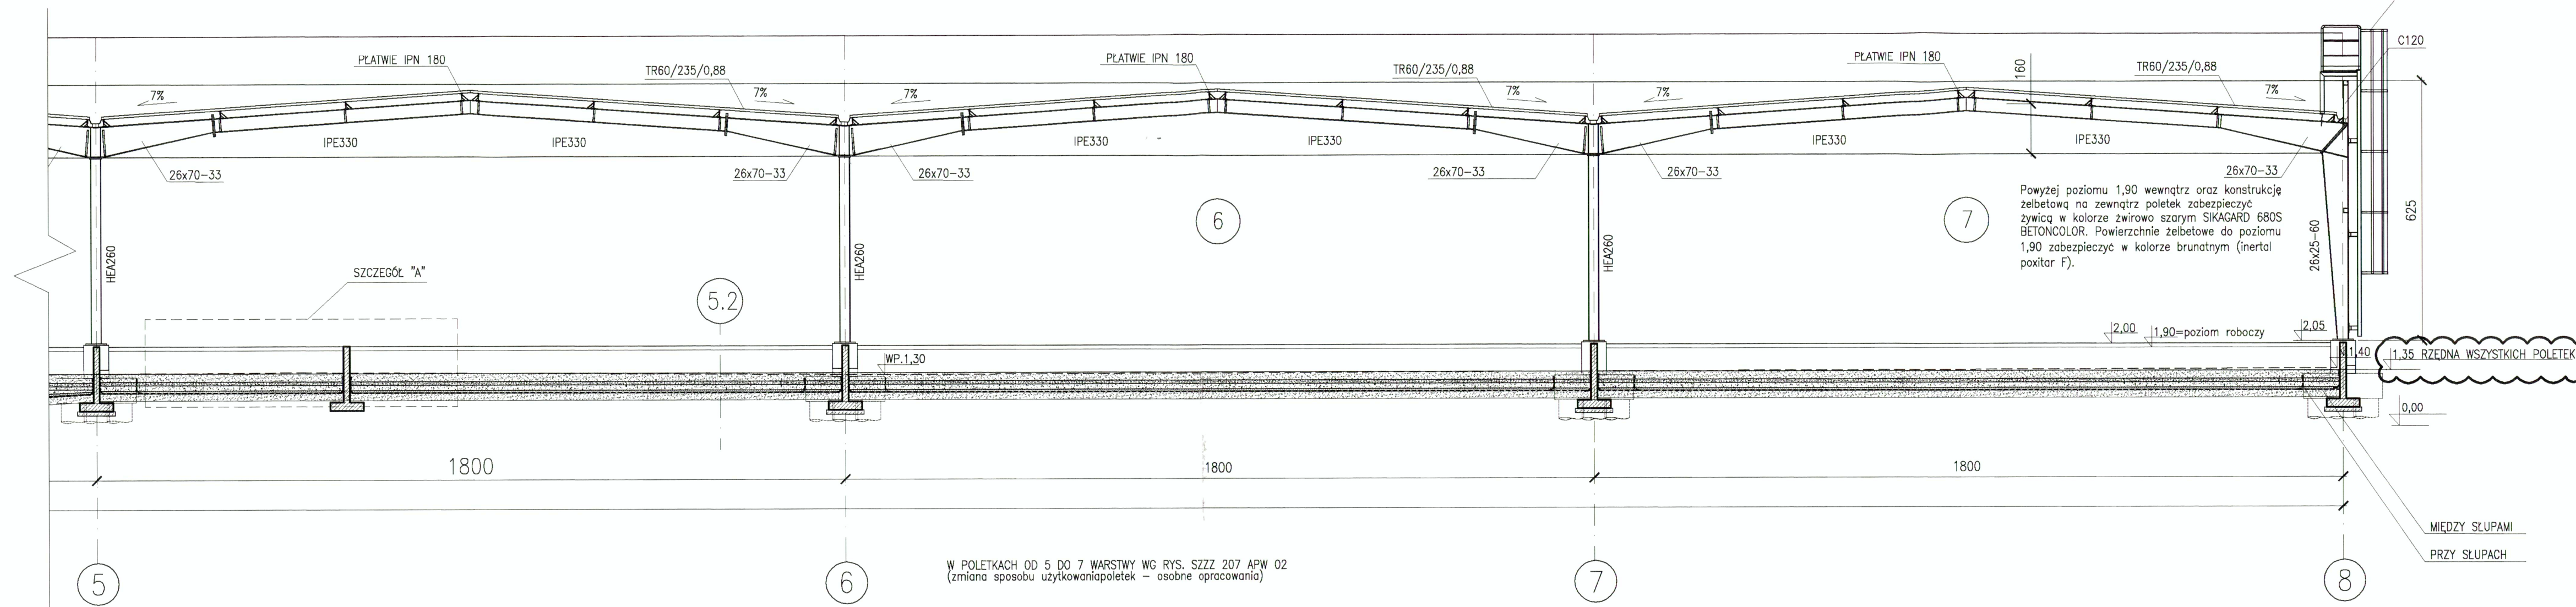

W POLETKACH OD 5 DO 7 WARSTWY WG RYS. SZZZ 207 APW 02
(zmiana sposobu użytkowania poletek - osobne opracowanie)

Powyżej poziomu 1,90 wewnątrz oraz konstrukcję
poxitar F).



1,35 RZĘDNA WSZYSTKICH POLETEK

MIEDZY SŁUPAMI
PRZY SŁUPACH

1,35 RZĘDNA KRAWĘŻNIKA DR4

7.3 - NUMER POLETKA

8 - NUMER OSI

RZĘDNA WSZYSTKICH POLETEK 1,35. RZĘDNA KRAWĘŻNIKA DR4 OZNACZONA LITERĄ "N" WPROWADZONO NUMERACJĘ POLETEK, WIĄZD WG RYSUNKU SZZZ207APW09F		21.01.08	E
opis	podpis	data	rewizja
PROTECTIVE NOTE: Conveying and copying of this document, utilization and information about its contents prohibited as long as not permitted expressly. Any contravention will oblige to compensation. All rights reserved for case of patenting or TM-registration.			
 WTE Wassertechnik (Polska) Sp. z o.o. ul. Ryżowa 45 02-495 Warszawa Tel.: 48 (22) 331 46 50 Fax: 48 (22) 331 46 51 e-mail: office@wte-pl.com		 Polimex Mostostal ul. Terespolska 12 08-110 Siedlce Tel.: (+48) 25 / 644 31 20 Fax (+48) 25 / 644 55 52	
Inwestycja: MODERNIZACJA I ROZBUDOWA O CZĘŚĆ BIOLOGICZNĄ MECHANICZNO-CHEMICZNEJ OCZYSZCZALNI ŚCIEKÓW "ZDROJE" w SZCZECINIE adres: 70-762 SZCZECIN, ul. WSPÓLNA 41/43			
tytuł rysunku: POLETKA KRYTE DO OSUSZANIA OSADÓW OBJEKT NR 207 PRZEKRÓJ A-A		stadium: PROJEKT POWYKONAWCZY branża: ARCHITEKTURA	
sprawdził: mgr inż. arch. M. Boruc nr uprawnień: 7131/40/P/2003 w specjalności architektonicznej podpis: data/date: 10.2009		projektował: mgr inż. arch. Stefan Bajer nr uprawnień: 44/75/Pm w specjalności architektonicznej podpis: data: 10.2009	
skala: 1:100		data rysunku: 10.2009	
nr pliku: SZZZ207APW03_F		format: 891/420	
