


RZUT WJAZDU SKALA 1:50



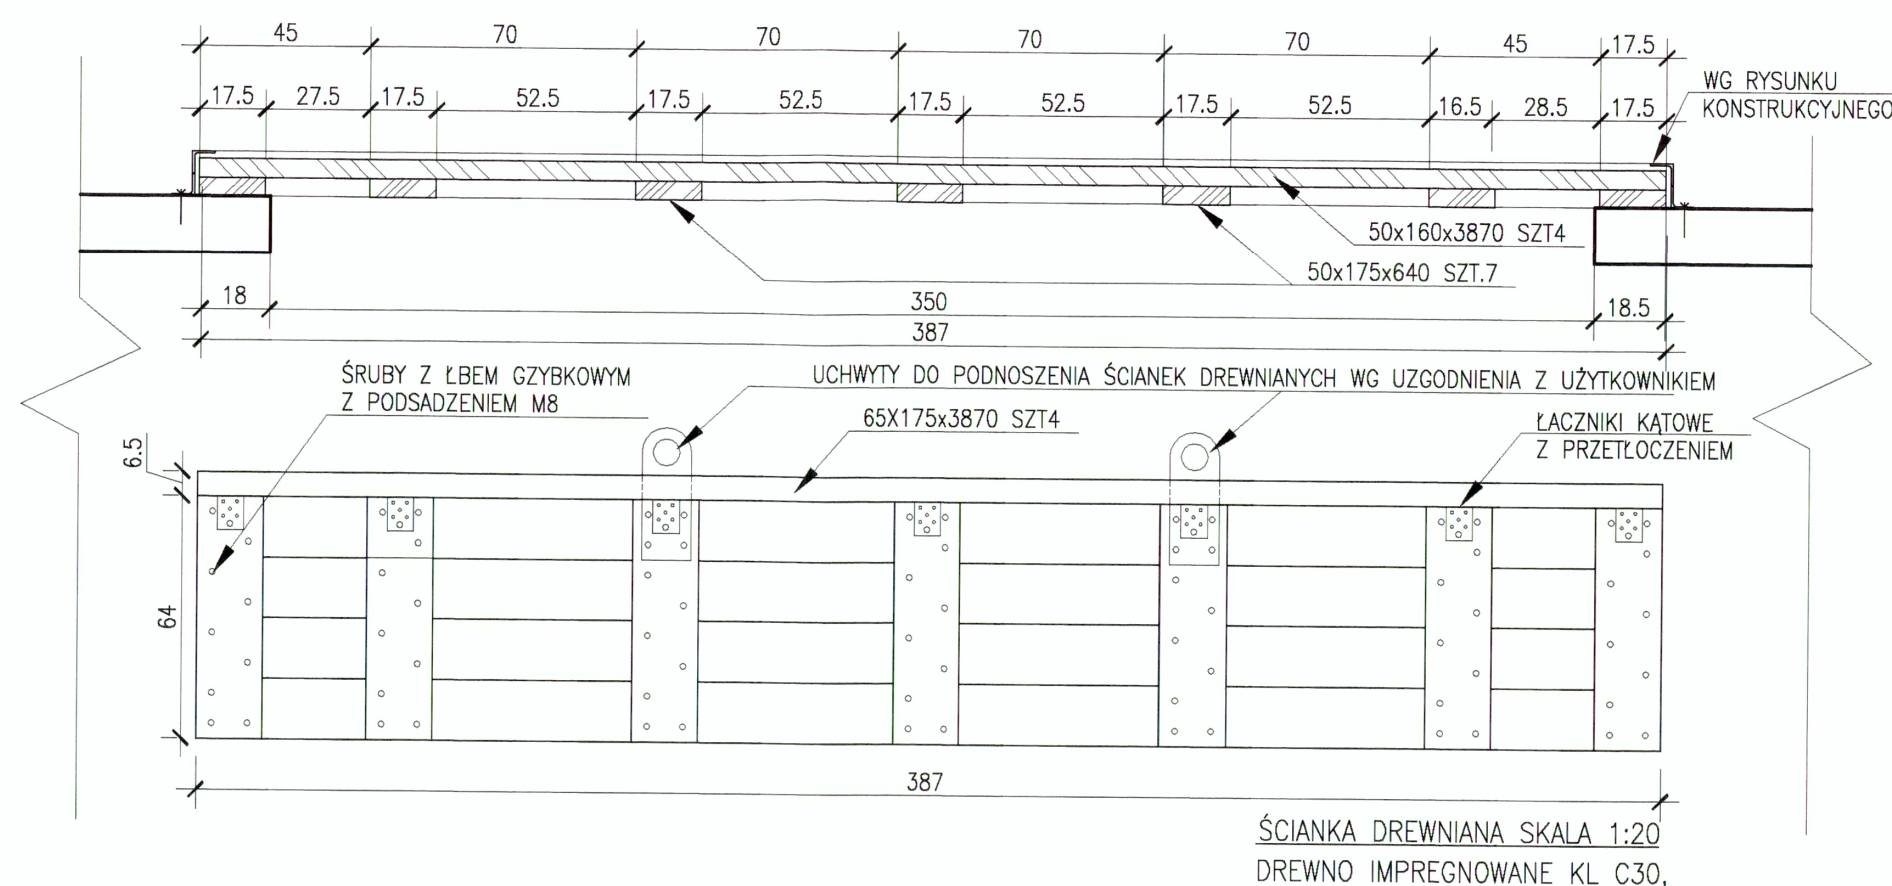

ŚCIANKA DREWNIANA SKALA 1:20
DREWNO IMPREGNOWANE KL C30,

UWAGA:
PRZED WYKONANIEM PŁYTY ŻELBETOWEJ NA WJEŹDZIE WYKONAĆ PRZYŁĄCZA KANALIZACYJNE
SZCZEGÓŁOWE ROZWIĄZANIE WJAZDÓW NA POLETKA NR 1 DO 4 NA RYS SZZ207KW19
(KONSTRUKCJA)

RZĘDNA WSZYSTKICH POLETEK 1,35, RZĘDNA KRAWIEŻNIKA DR4 WG SZZ207AW01F SZCZEGÓŁ ŚCIANKI DREWNIANEJ		21.01.08	F
opis	podpis	data	rewizja

PROTECTIVE NOTE: Conveying and copying of this document, utilization and information about its contents prohibited as long as not permitted expressly.
Any contravention will oblige to compensation. All rights reserved for case of patenting or TM-registration.

 WTE Wassertechnik (Polska) Sp. z o.o. ul. Ryzowa 45 02-495 Warszawa Tel: 48 (22) 331 46 50 Fax: 48 (22) 331 46 51 e-mail: office@wte-pl.com	 Polimex Mostostal ul. Terespolska 12 08-110 Siedlce Tel. (+48) 25 / 644 31 20 Fax (+48) 25 / 644 55 52
---	---

inwestycja :	MODERNIZACJA I ROZBUDOWA O CZĘŚĆ BIOLOGICZNĄ MECHANICZNO-CHEMICZNEJ OCZYSZCZALNI ŚCIEKÓW "ZDROJE" w SZCZECINIE
adres :	70-762 SZCZECIN, ul.WSPÓLNA 41/43

tytuł rysunku :	POLETKA KRYTE DO OSUSZANIA OSADÓW OBIEKT NR 207 SZCZEGÓŁ WJAZDU NA POLETKA	stadium :	PROJEKT POWYKONAWCZY
		branża :	ARCHITEKTURA

sprawdził : mgr inż. arch. M. Boruc nr uprawnień : 7131/40/P/2003 w specjalności architektonicznej podpis : data : 10.2009	projektował : mgr inż. arch.Stefan Bajer nr uprawnień : 44/75/Pm w specjalności architektonicznej podpis : data : 10.2009	nr umowy : 2000/PL/16/P/PE/016-12 skala : 1:20; 1:50 nr rysunku : 10.2009 nr pliku: SZZ207AW09_F format: A2	nr rysunku : SZZ207APW09_F nr rysunku wewn. :
---	--	--	---