 



PRZEKRÓJ PIONOWY skala 1:10

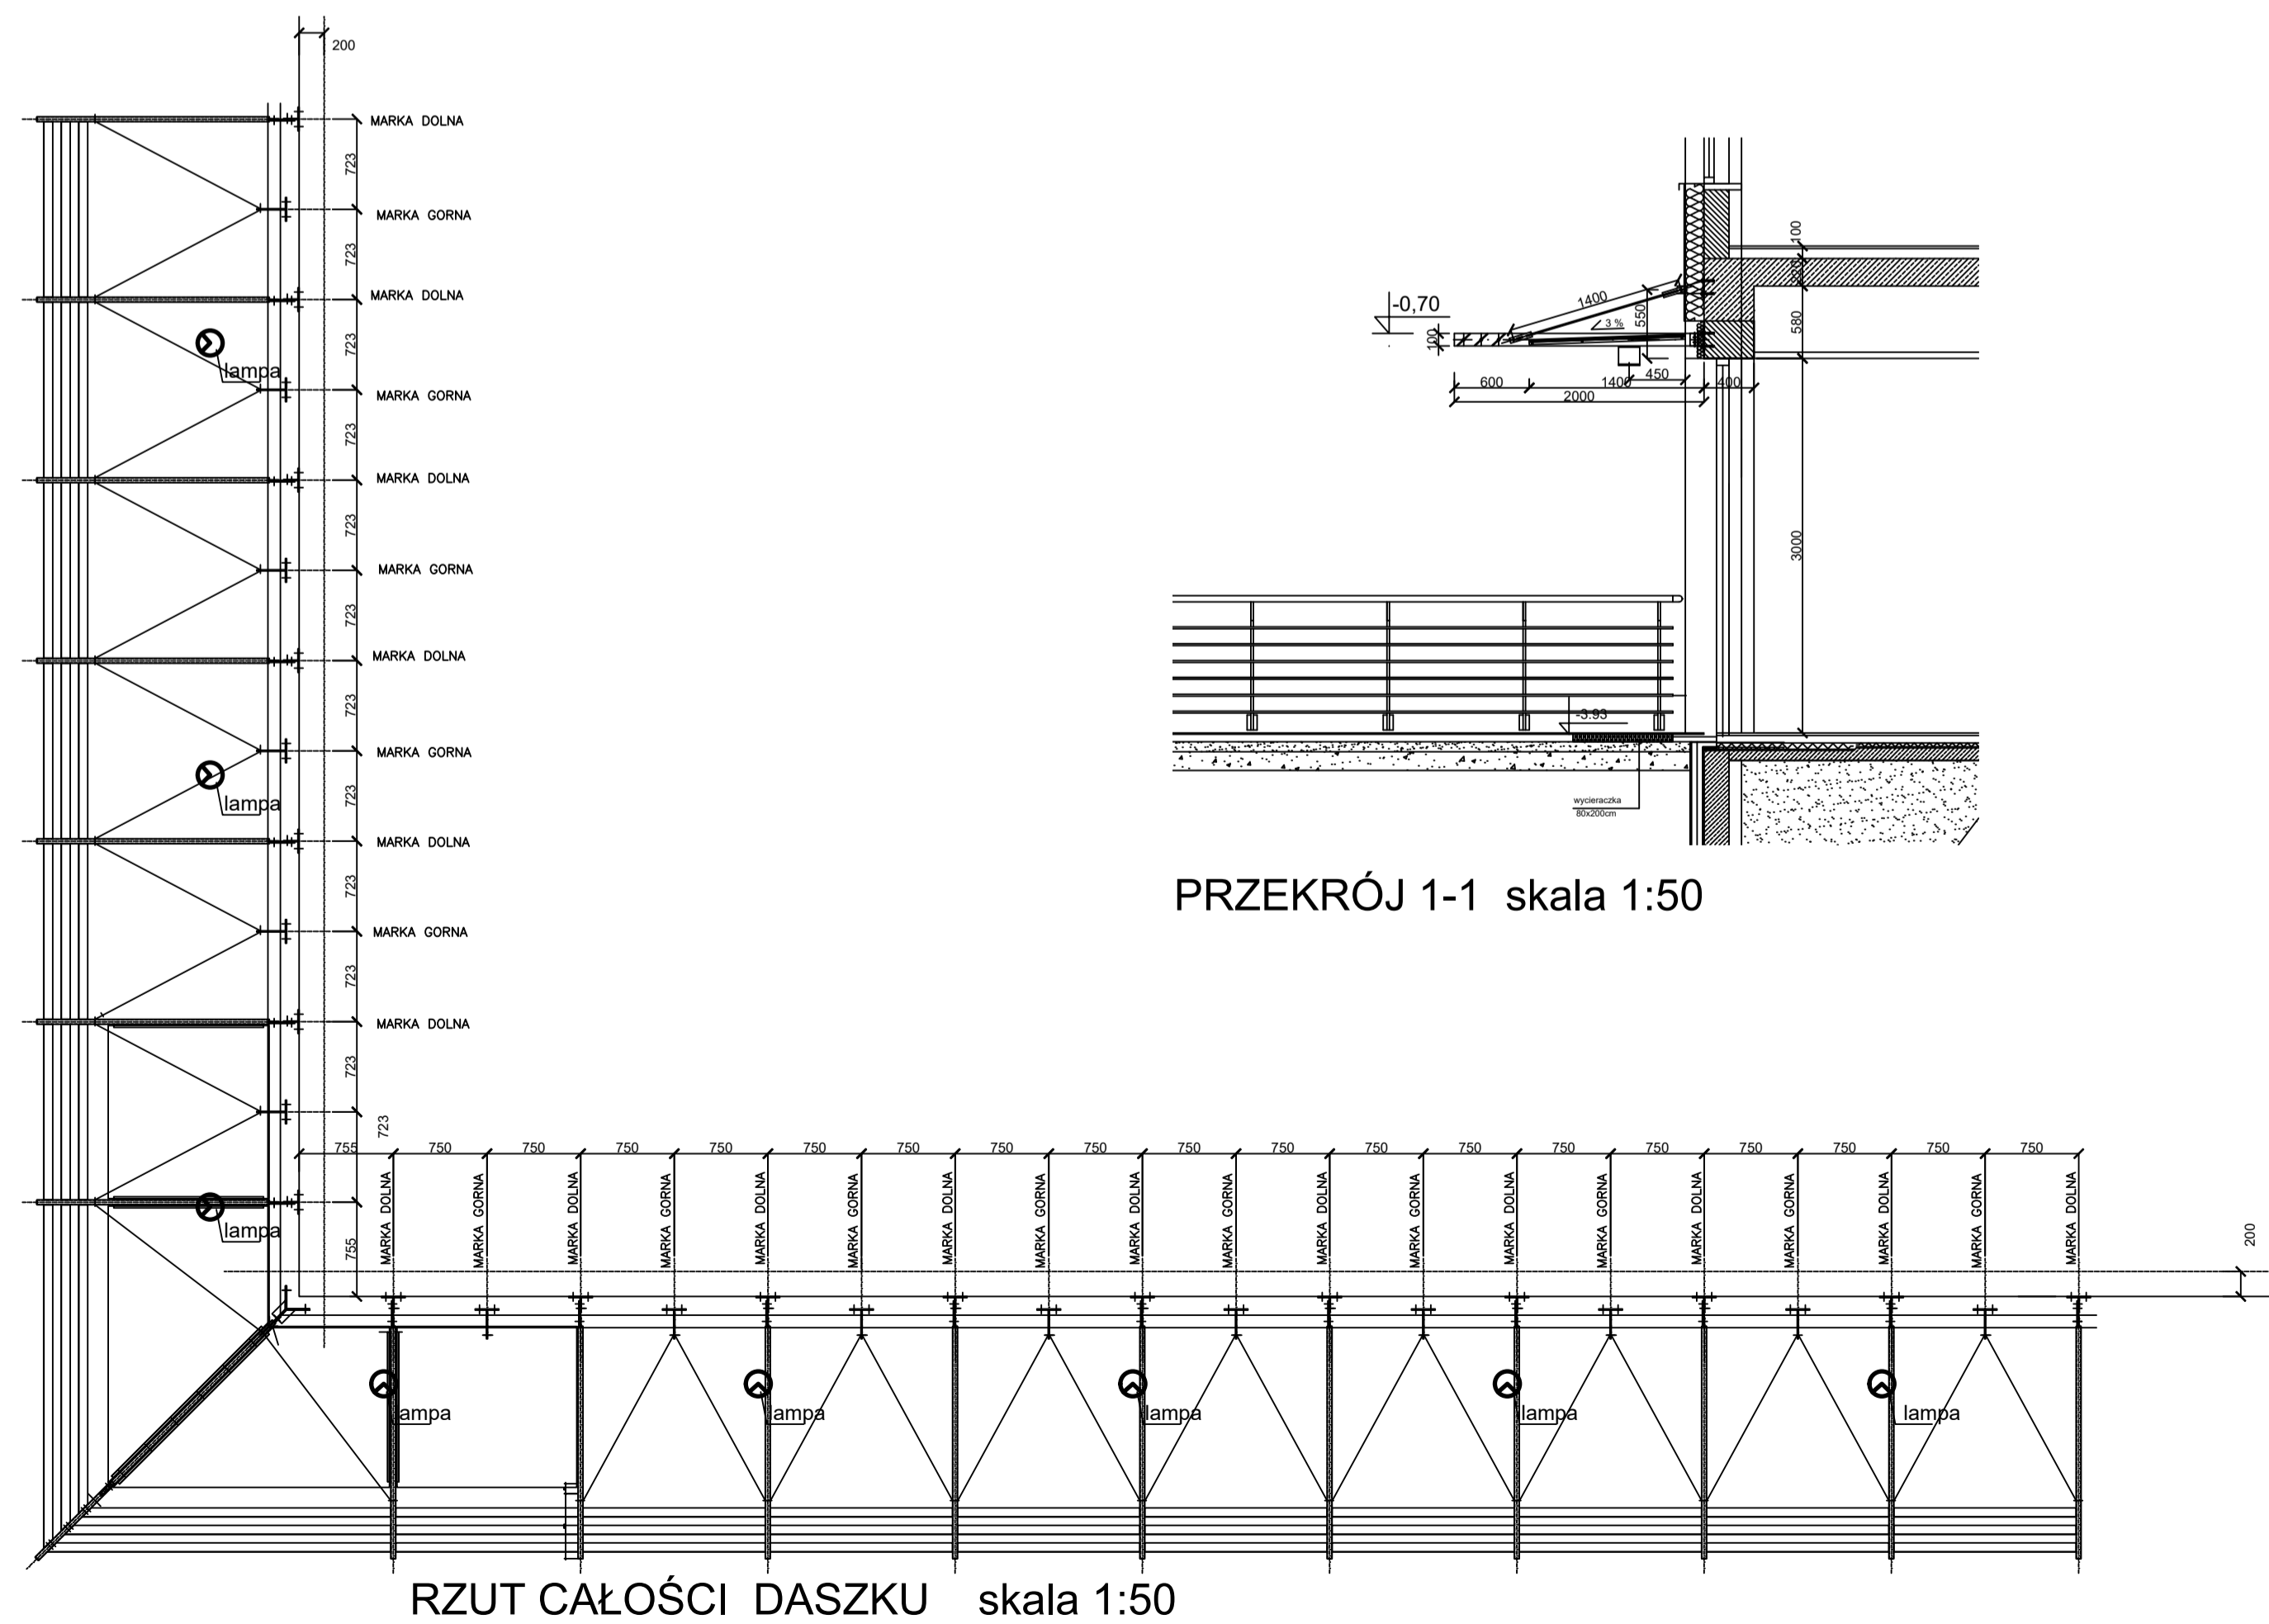

Uniwersytet Jagielloński  
Kampus 600-lecia Odnowienia Uniwersytetu Jagiellońskiego  
Instytut Geografii i Gospodarki Przestrzennej

FAZA	PROJEKT POWYKONAWCZY
------	----------------------

**CZORA CZORA**  
PRACOWNIA ARCHYTEKTONICZNA  
50-489 KATOWICE UL. ARMI KRAKOWEJ 6  
TEL. + (32) 2664950 FAX. + (32) 2542255 czora@czora.pl

GL. PROJ.: ARCH. GRAŻYNA CZORA NR UPR. 487/89  
AUTOR: ARCH. JACEK LEWANDOWSKI NR UPR. 493/89  
INŻ. SŁAWOMIR MILEK  
ARCH. BEATA MILEK

SPRAWDZ.: ARCH. ALEKSANDER CZORA NR UPR. 656/86

BRANŻA ARCH  
WERSJA G  
Tytuł: DETAL ZADASZENIA NAD WEJŚCIEM GŁÓWNYM

DATA 15-12-04 SKALA 1:50, 1:10 PRÓBNIK IGP-POW-AR-214-G NR 214