


ELEKTROKOR Paweł Korytnicki

elektrokor
WWW.ELEKTROKOR.PL


Rozdzielnica wentylatori RP1

122

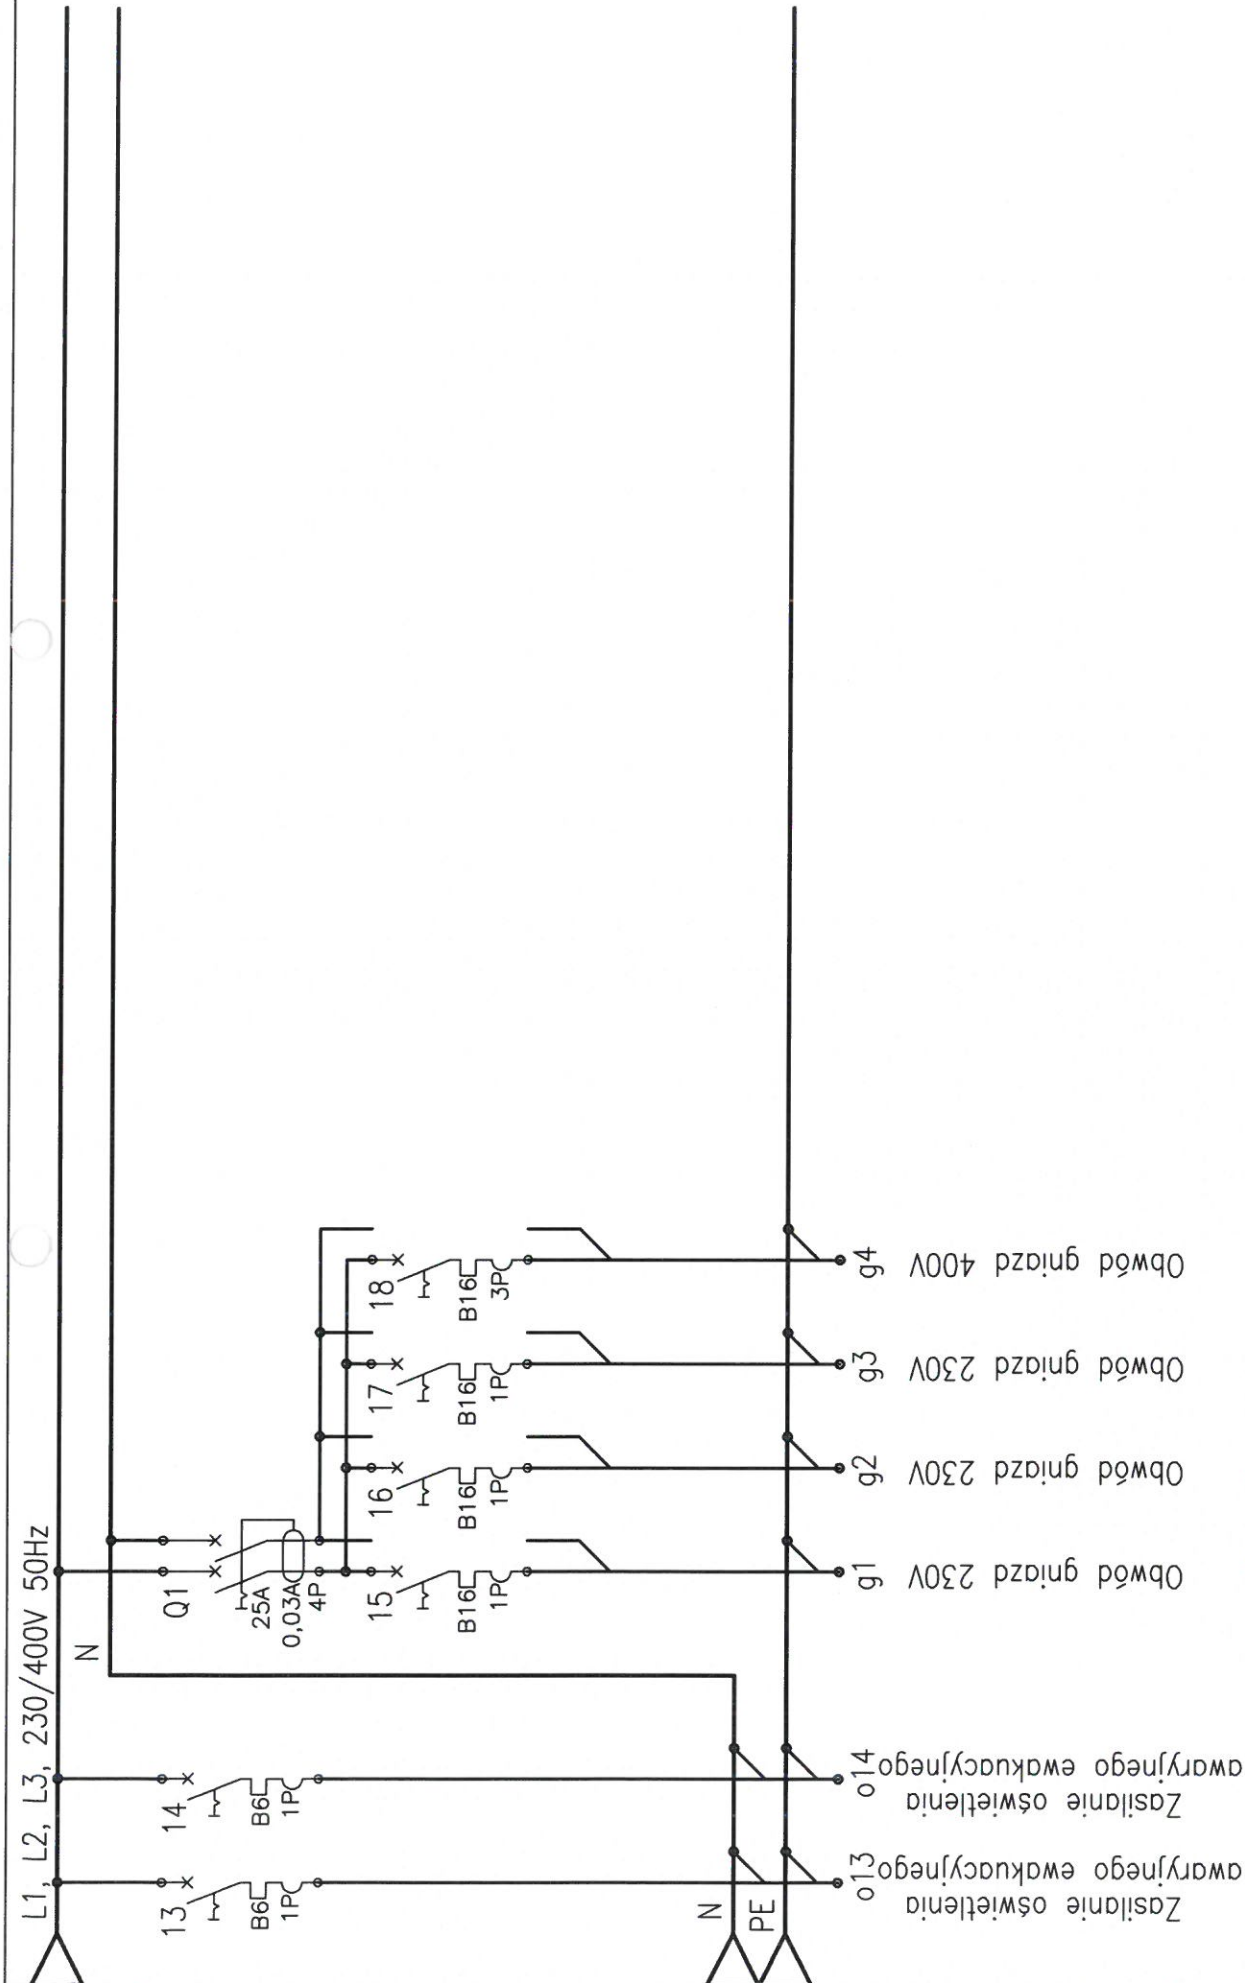

RP1

IP41, I kl. izolacji
kolor RAL 9010 (biały)

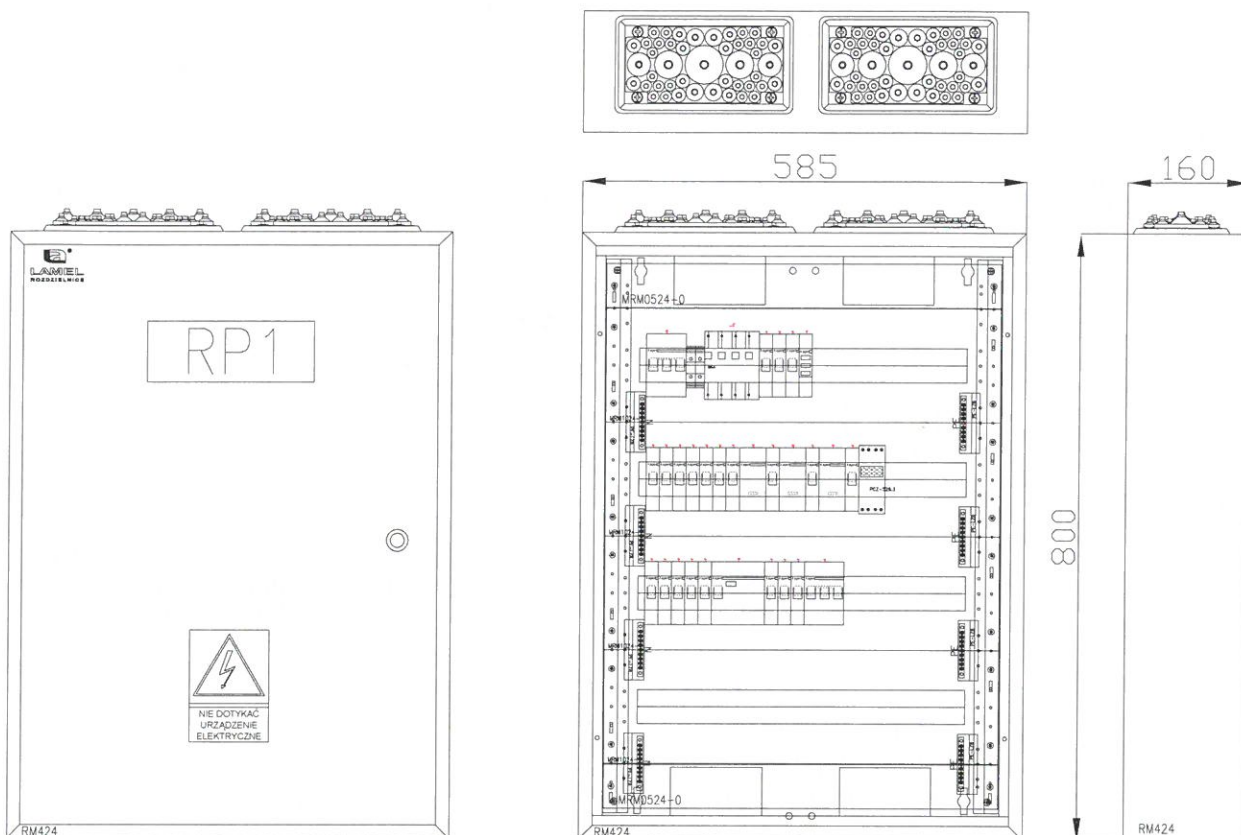

Dane obudowy:

- wisząca natynkowa
- stalowa malowana na gładko
- wyposażona w zestawy do montażu aparatury modułowej - 4 rzędy po 24 moduły oraz szyny wielotorowe N i PE

KIEROWNIK BUDOWY
Szymon Zygmanski
upr. bud. nr POM/0104/OWOD/09
do kierowania robotami bud. bez ograniczeń
w specjalności drogowej

Rozwiązania zawarte w niniejszym opracowaniu podlegają ochronie prawa autorskiego i mogą być powielane oraz udostępniane osobom trzecim jedynie przez Zamawiającego w zakresie określonym w umowie o przeniesienie praw autorskich lub na podstawie pisemnego zezwolenia w/w Biura z zastrzeżeniem wszelkich skutków prawnych



80-237 Gdańsk, ul. Jana Uphogena 27
tel. 058 341-40-11; fax 058 341-89-46


**BUDOWA WĘZŁA INTEGRACYJNEGO I PUBLICZNEGO PARKINGU
ZWIĄZANEGO Z OBSŁUGĄ RUCHU DROGOWEGO
W GDYNI CHYLONI
WIDOK ROZDZIELNICZY PARKINGU RP1**

Stadium opracowania: PROJEKT WYKONAWCZY

Data: 07.2016 Skala: - E.6.2

Nr zlec: 0309 Nr arch: Rys nr

Projektant:	mgr inż. Paweł Chamski	specj. sieci, inst. i urz. elektr.	POM/0182/P00E/14	<i>Chamski</i>
	-	specj. -	-	
	-	specj. -	-	
	-	specj. -	-	
	-	specj. -	-	
Sprawdzający:	mgr inż. Piotr Burkhardt	specj. sieci, inst. i urz. elektr.	POM/0148/P00E/06	<i>Burkhardt</i>
		upr. nr		

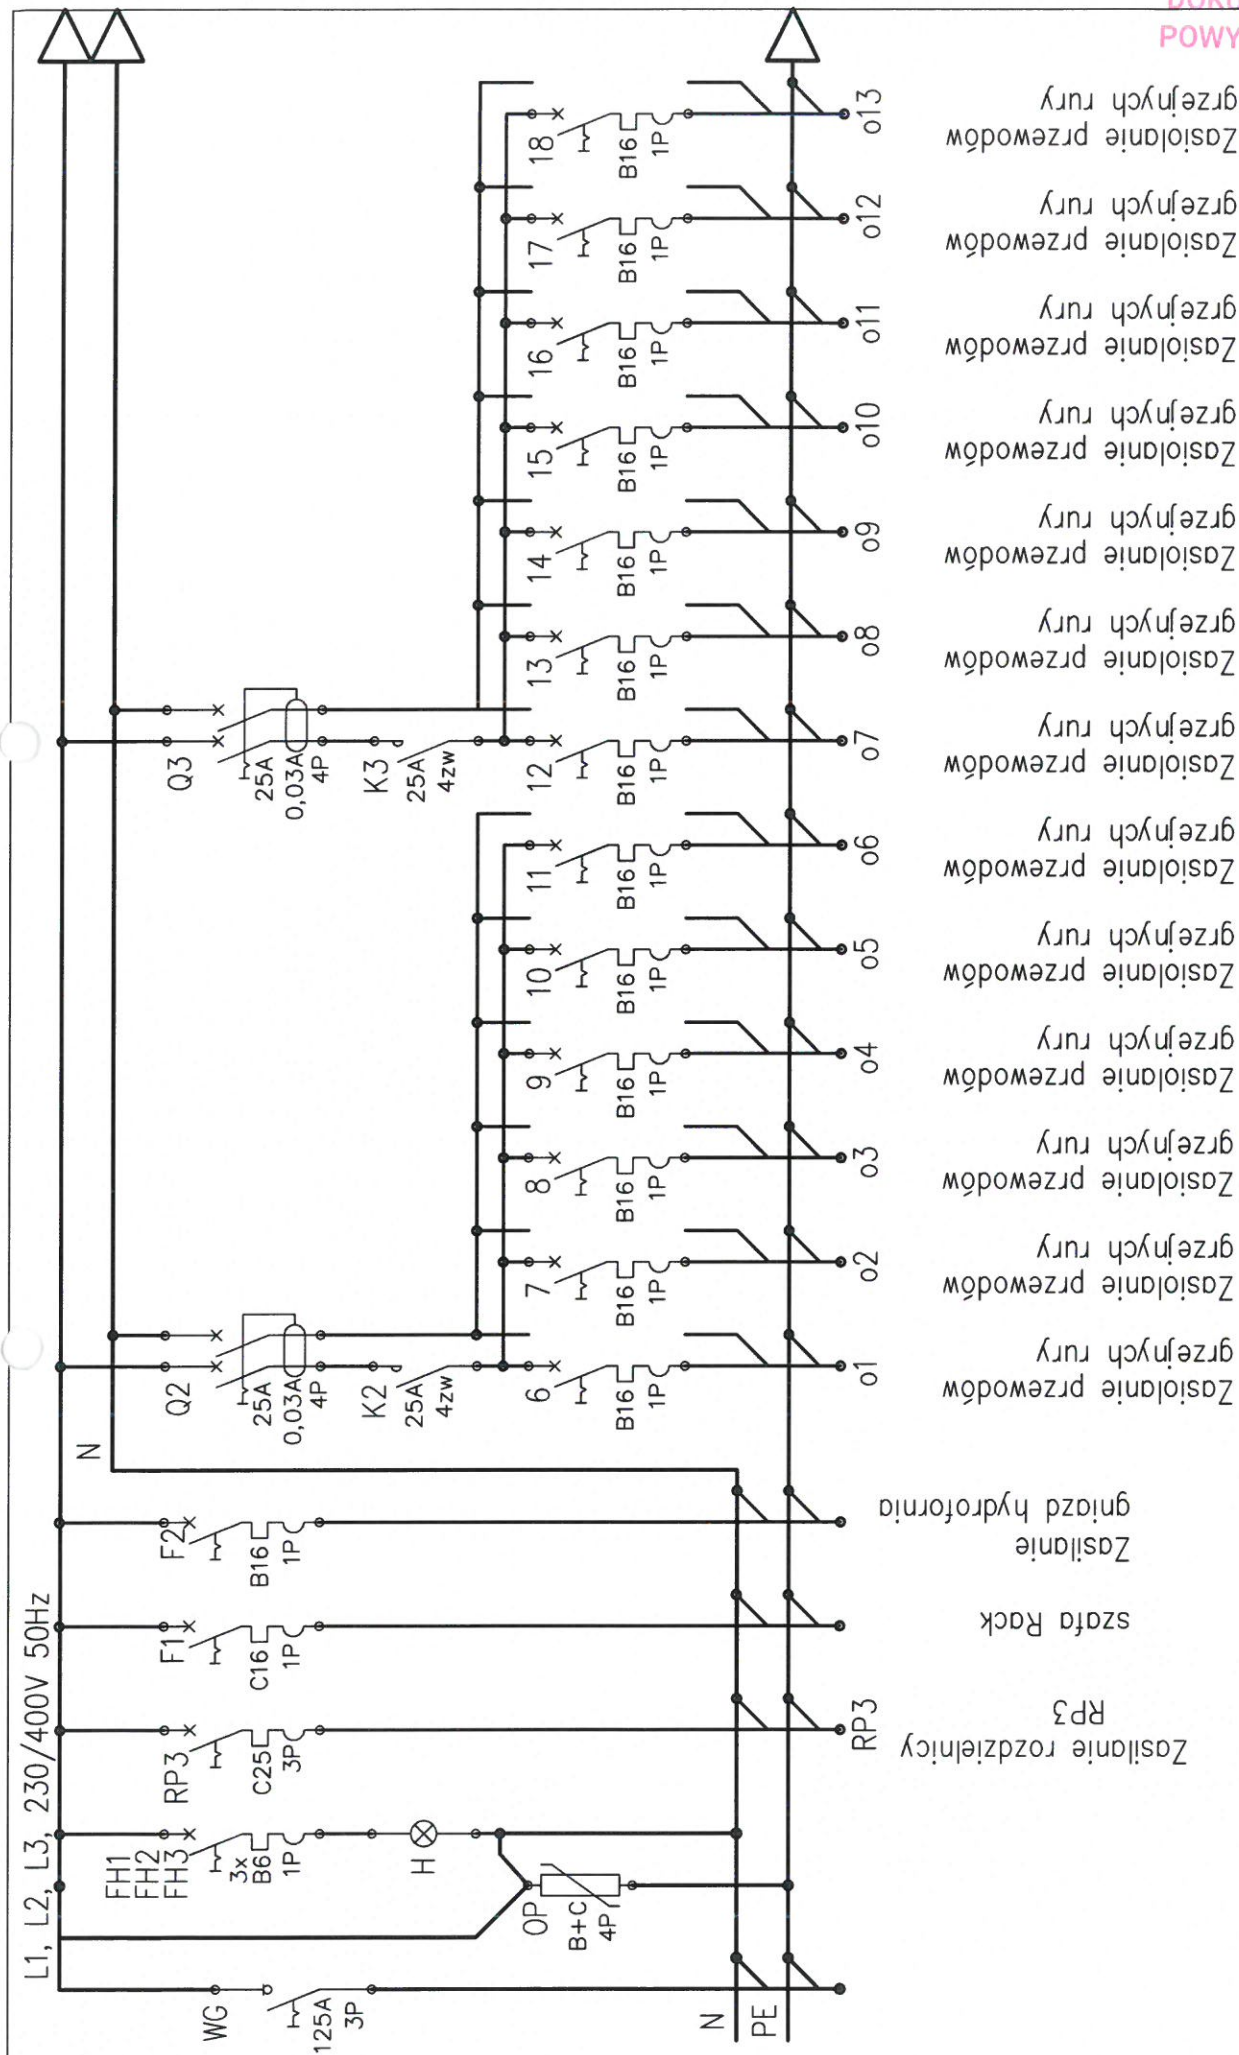


ELEKTROKOR Paweł Korytnicki
tel. 509 801 955
mail: biuro@elektrokor.pl
NIP: 957-086-75-16

Budowa węzła integracyjnego i publicznego Parkingu
związanego z obrotami ruchu drogowego
w Gdyni Chyloni


Rozdzielnica wentylatorni RP2

122

DOKUMENTACJA
POWYKONAWCZA

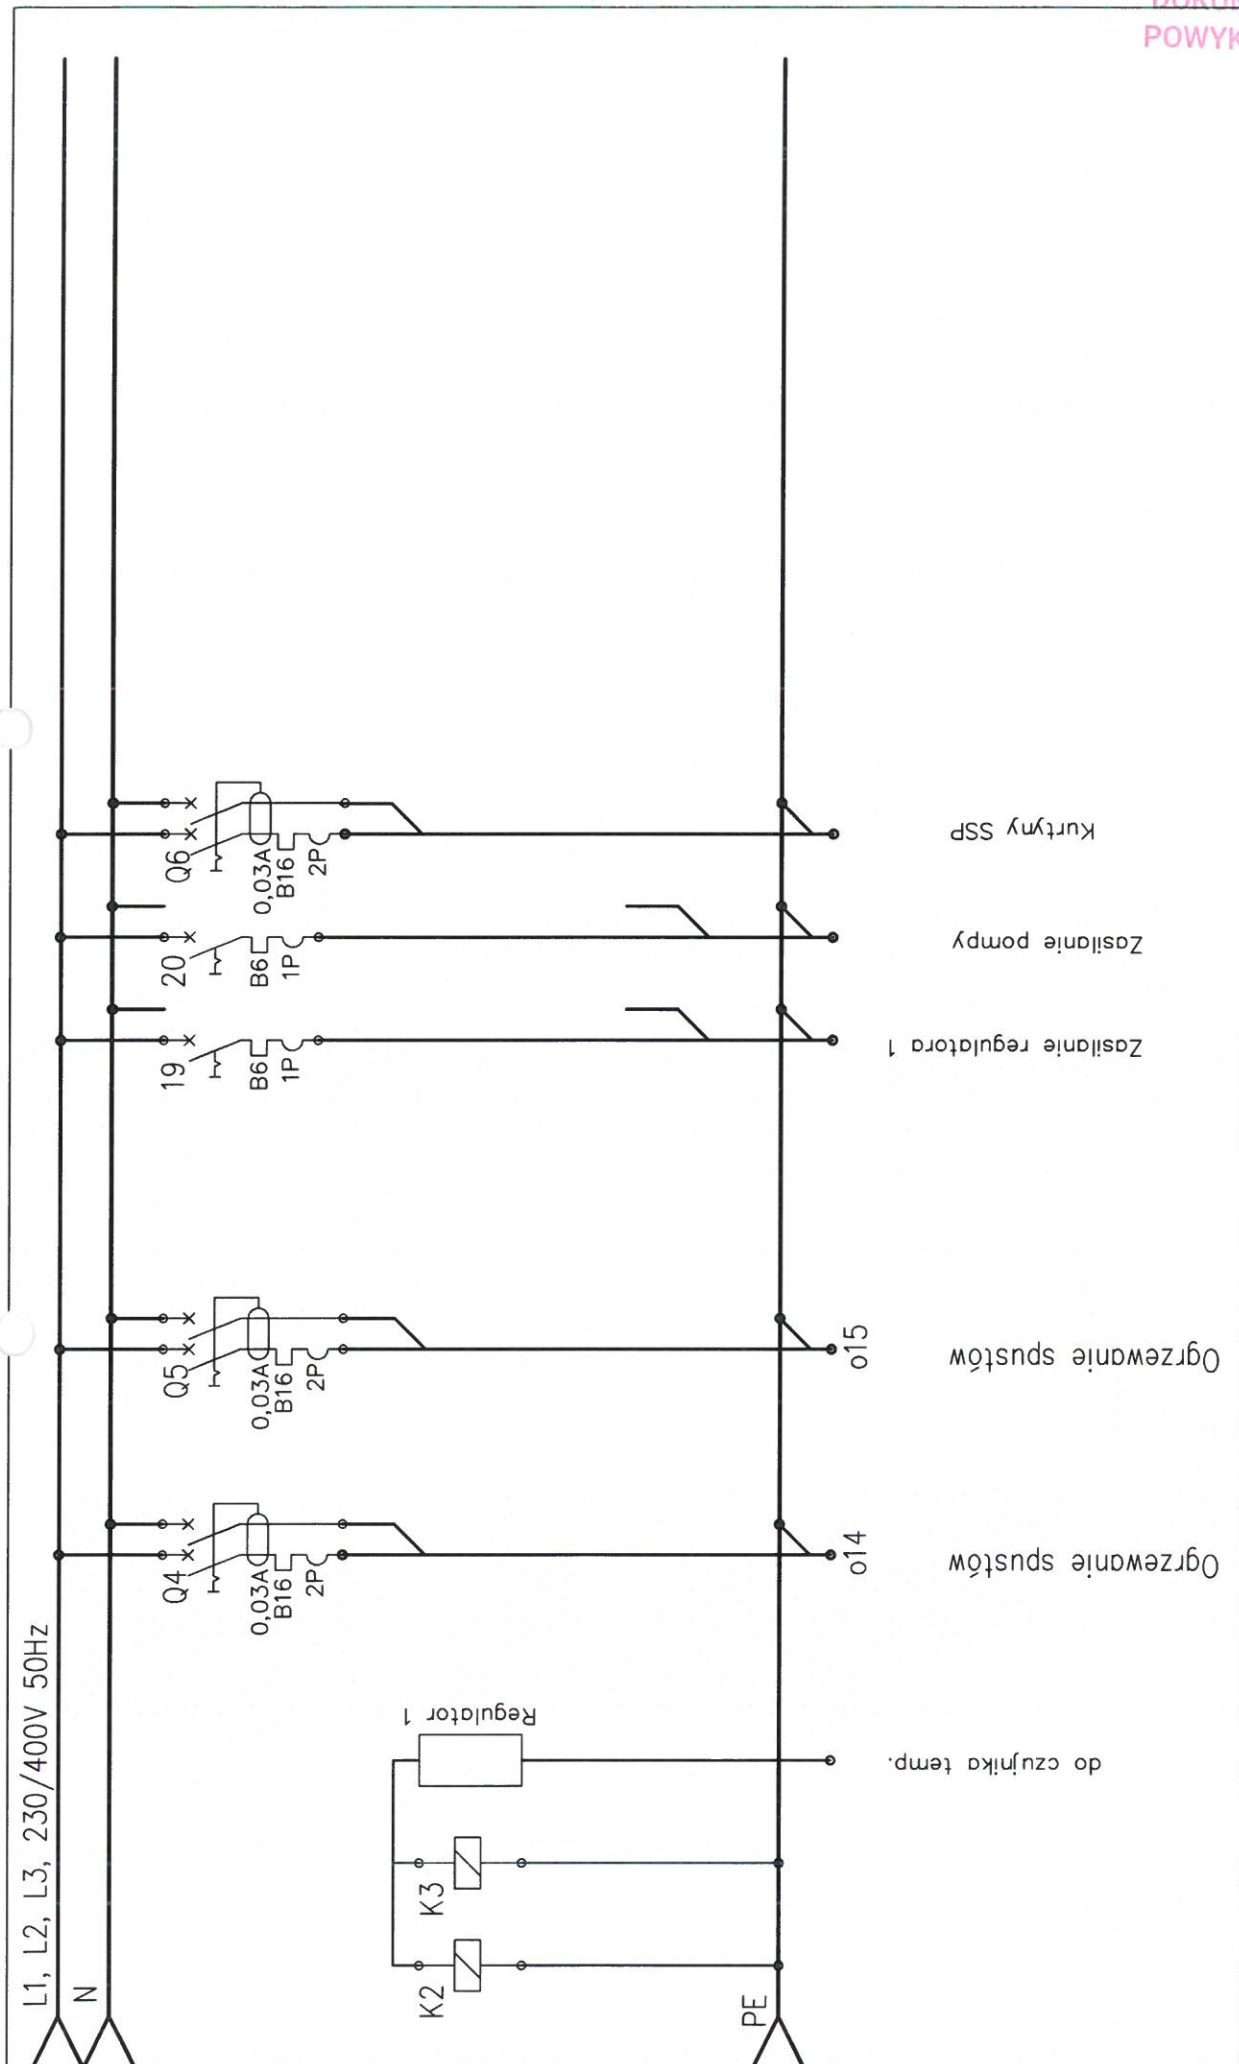

DOKUMENTACJA
POWYKONAWCZA


 elektrokor WWW.ELEKTROKOR.PL	ELEKTROKOR Paweł Korytnicki tel. 509 801 955 mail: biuro@elektrokor.pl NIP: 957-086-75-16	
	Budowa węzła integracyjnego i publicznego Parkingu związanego z obsługą ruchu drogowego w Gdyni Chyloni	Rozdzielnica wentylatorni RP2

2z2

OCRONA PRZECIWPORAZNIOWA
SZYBKIE SAMODZIELNE WYŁĄCZENIE
W SECI TN-S mN-0,4kV

P=28,4kW
Kt=0,67
Pz=19,1kW
cosφ=0,93
Is=29,7A
Ib=175A

- Zestawienie rozdzielnicy
1. Rozdzielnia rozdzielnia 125A - 1szt

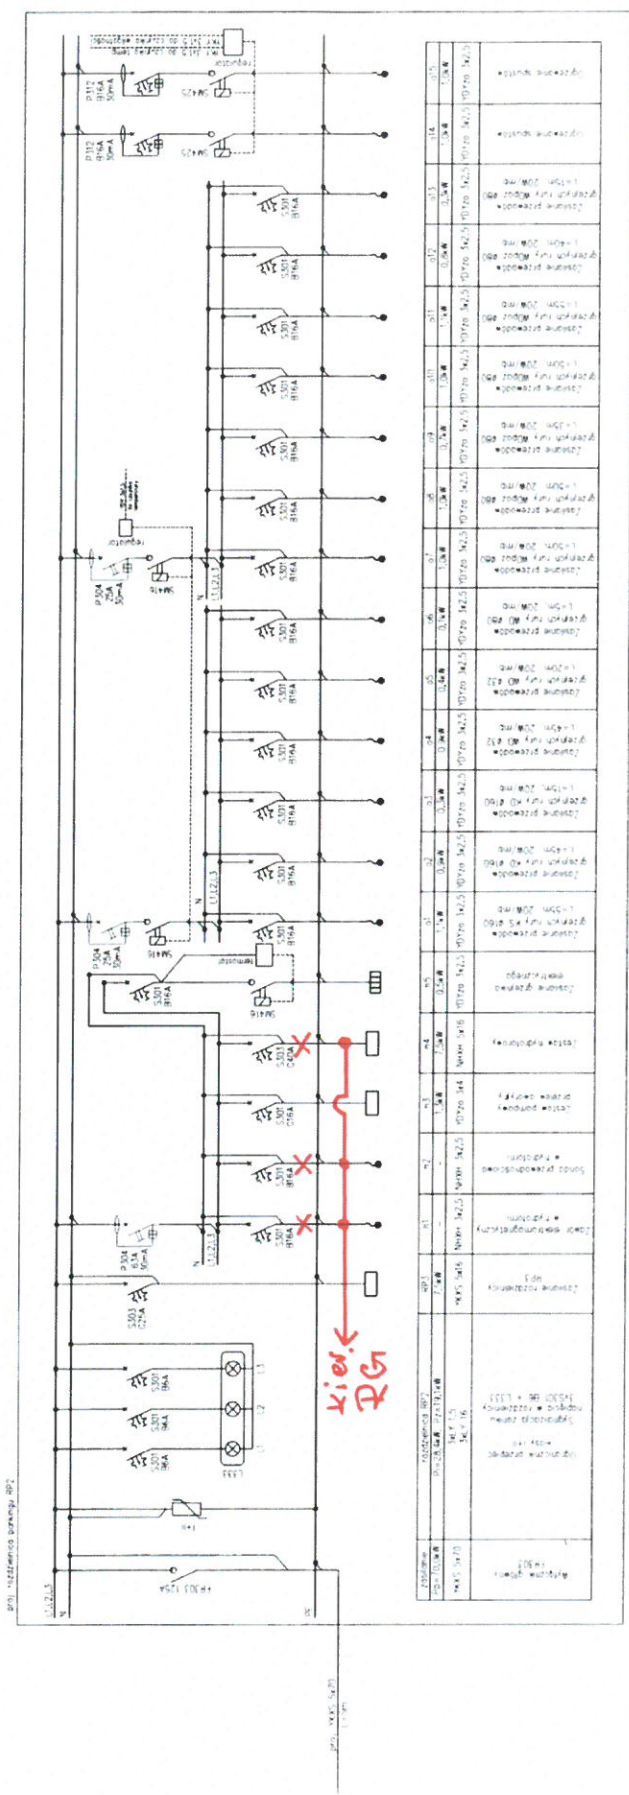

Kierownik Zespołu Elektrycznego
upr. bud. nr POM/0782/ROE/14
do projektowania bez ograniczeń w szczególności
instalacyjnej w zakresie sieci, instalacji i urządzeń
elektrycznych i elektroenergetycznych

IBPBK s.a. w Gdańsku
mgr inż. Paweł Chamski

Schemat samodzielnego


IBPBK s.a.

Projektant: mgr inż. Paweł Chamski


RP2

IP44, I kl. izolacji

kolor RAL 7035 (jasnoszary)

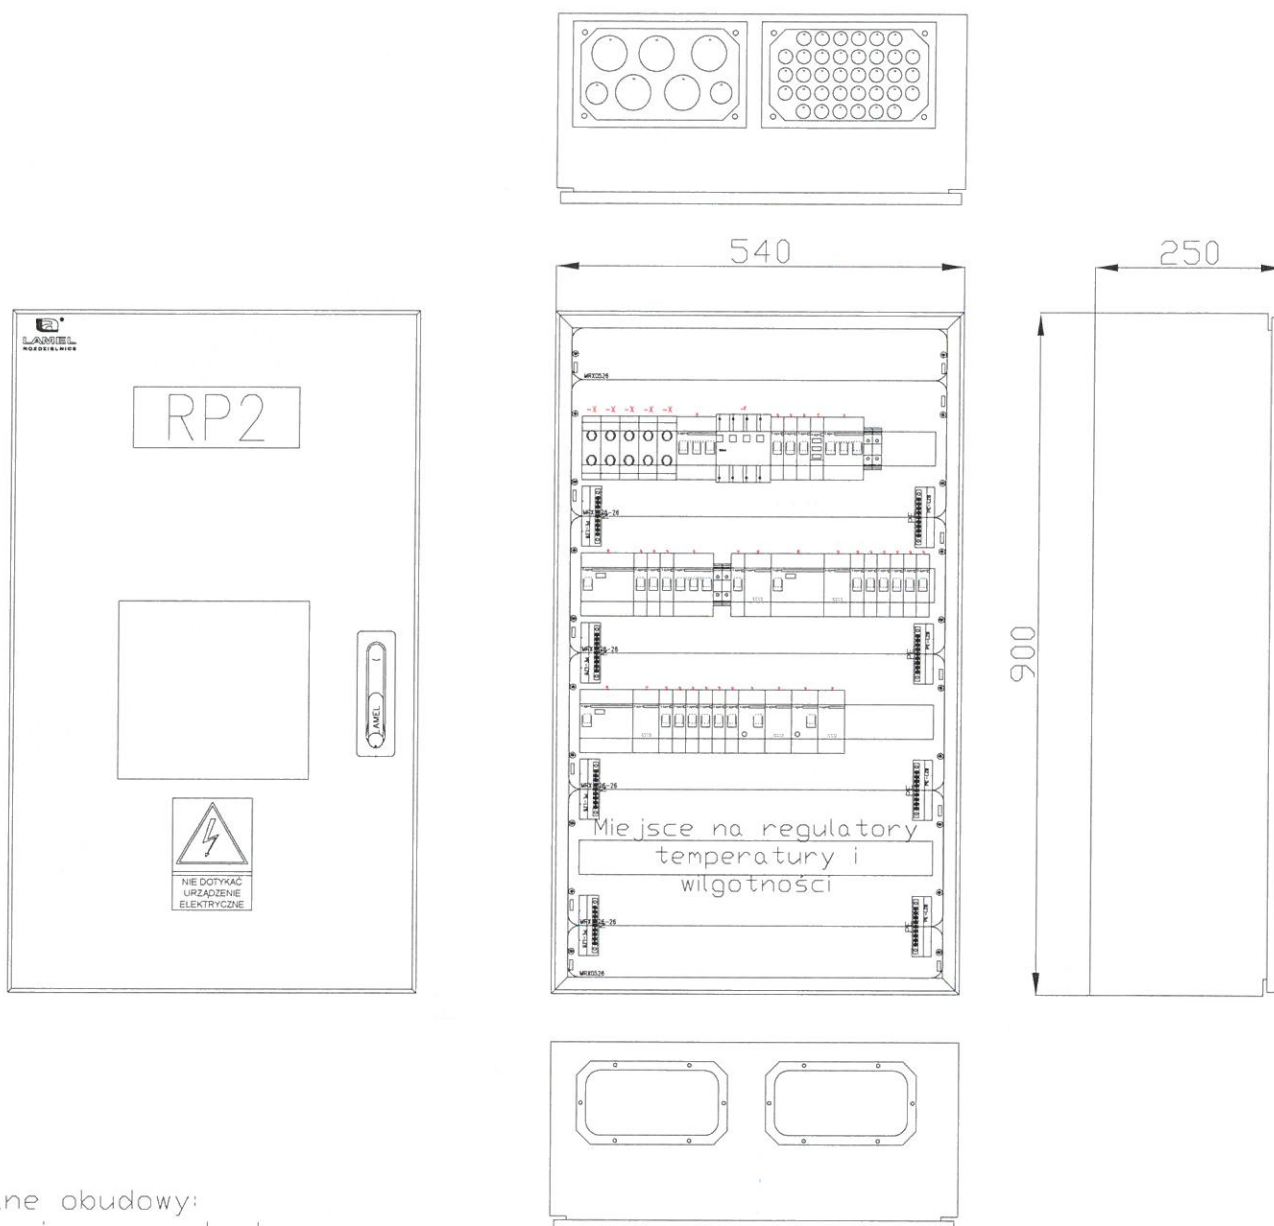

Dane obudowy:

- wisząca natynkowa
- stalowa malowana proszkowo
- wyposażona w zestawy do montażu aparatury modułowej – 4 rzędy po 26 modułów, zaciski do przyłączenia przewodu o przekroju do 95mm² oraz szyny wielotorowe N i PE

KIEROWNIK BUDOWY
Szymon Zygmanski
upr. bud. nr POM/0104/OWOD/09
do kierowania robotami bud. bez ograniczeń
w specjalności drogowej

Rozwiązania zawarte w niniejszym opracowaniu podlegają ochronie prawa autorskiego i mogą być powielane oraz udostępniane osobom trzecim jedynie przez Zamawiającego w zakresie określonym w umowie o przeniesienie praw autorskich lub na podstawie pisemnego zezwolenia w/w Biura z zastrzeżeniem wszelkich skutków prawnych



80-237 Gdańsk, ul. Jana Uphagena 27
tel. 058 341-40-11; fax 058 341-89-46

BUDOWA WEZŁA INTEGRACYJNEGO I PUBLICZNEGO PARKINGU
ZWIĄZANEGO Z OBSŁUGĄ RUCHU DROGOWEGO
W GDYNI CHYLONI
WIDOK ROZDZIELNICZY PARKINGU RP2

Stadium opracowania: PROJEKT WYKONAWCZY

Data: 07.2016

Skala: —

E.7.2

Nr zlec: 0309


Nr arch: —

Rys nr

Projektant:	mgr inż. Paweł Chamski	specj. sieci, inst. i urz. elektr. upr. nr POM/0182/P00E/14	Uchwała
—	—	—	—
—	—	—	—
—	—	—	—
—	—	—	—
Sprawdzający:	mgr inż. Piotr Burkhardt	specj. sieci, inst. i urz. elektr. upr. nr POM/0148/P00E/06	B

RP3

IP41, I kl. izolacji
kolor RAL 9010 (biały)
 $I_n = 63A$

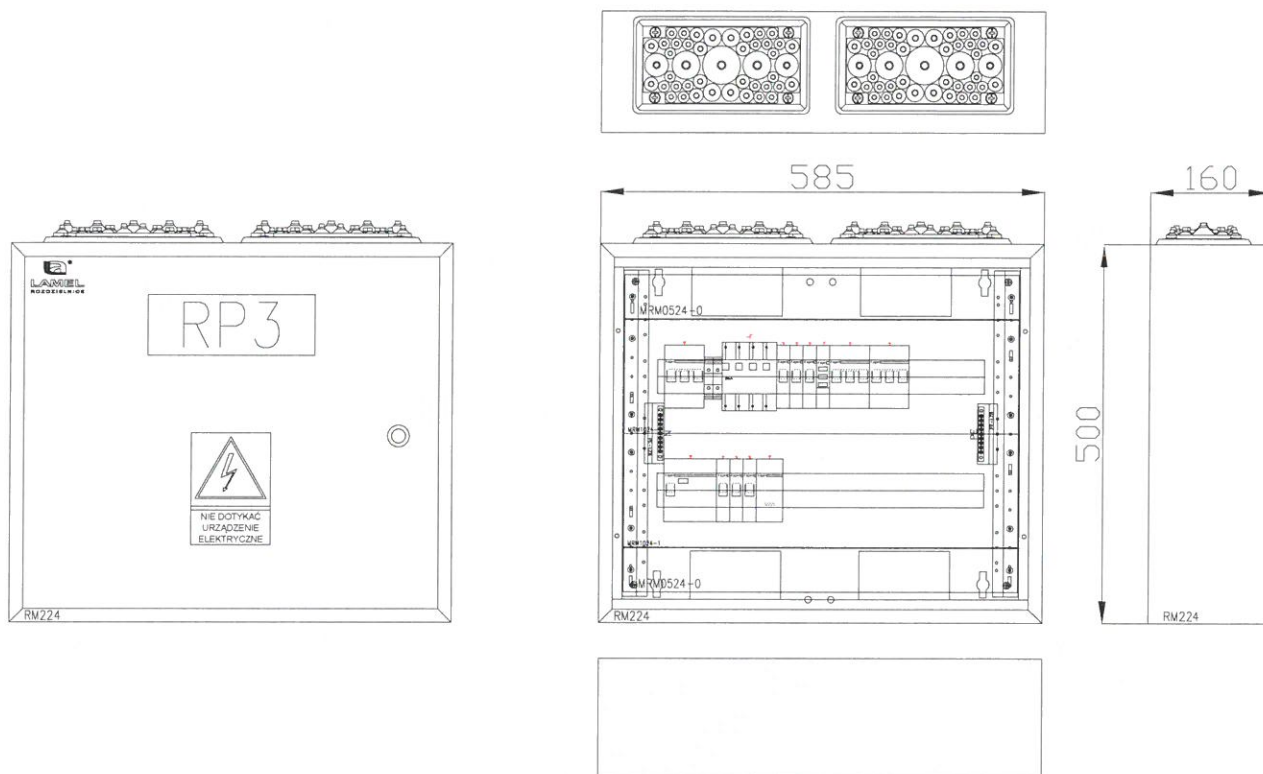

KIEROWNIK BUDOWY
Szymon Zygmąński
upr. bud. PGM/0104/OWOD/09
do kierowa...
w specj...
w specj...
w specj...

Dane obudowy:

- wisząca natynkowa
- stalowa malowana na gładko
- wyposażona w zestawy do montażu aparatury modułowej - 2 rzędy po 24 moduły oraz szyny wielotorowe N i PE

Rozwiązania zawarte w niniejszym opracowaniu podlegają ochronie prawa autorskiego i mogą być powielane oraz udostępniane osobom trzecim jedynie przez Zamawiającego w zakresie określonym w umowie o przeniesienie praw autorskich lub na podstawie pisemnego zezwolenia w/w Biura z zastrzeżeniem wszelkich skutków prawnych



80-237 Gdańsk, ul. Jana Uphagena 27
tel. 058 341-40-11; fax 058 341-89-46

**BUDOWA WĘZŁA INTEGRACYJNEGO I PUBLICZNEGO PARKINGU
ZWIĄZANEGO Z OBSŁUGĄ RUCHU DROGOWEGO
W GDYNI CHYLONI
WIDOK ROZDZIELNICZY PARKINGU RP3**





Stadium opracowania: **PROJEKT WYKONAWCZY**

Data: 07.2016 Skala: - **E.8.2**

Nr zlec: 0309 Nr arch: Rys nr

Projektant:	mgr inż. Paweł Chamski	specj. sieci, inst. i urz. elektr.	POM/0182/P00E/14	<i>Chamski</i>
	-	upr. nr	-	
	-	upr. nr	-	
	-	specj.	-	
	-	upr. nr	-	
	-	specj.	-	
	-	upr. nr	-	
Sprawdzający:	mgr inż. Piotr Burkhardt	specj. sieci, inst. i urz. elektr.	POM/0148/P00E/06	<i>B</i>
		upr. nr	-	

RW IP44, I kl. izolacji
kolor RAL 7035 (jasnoszary)

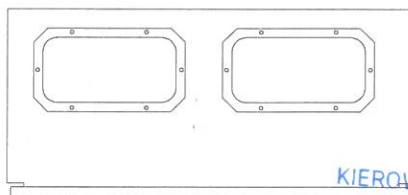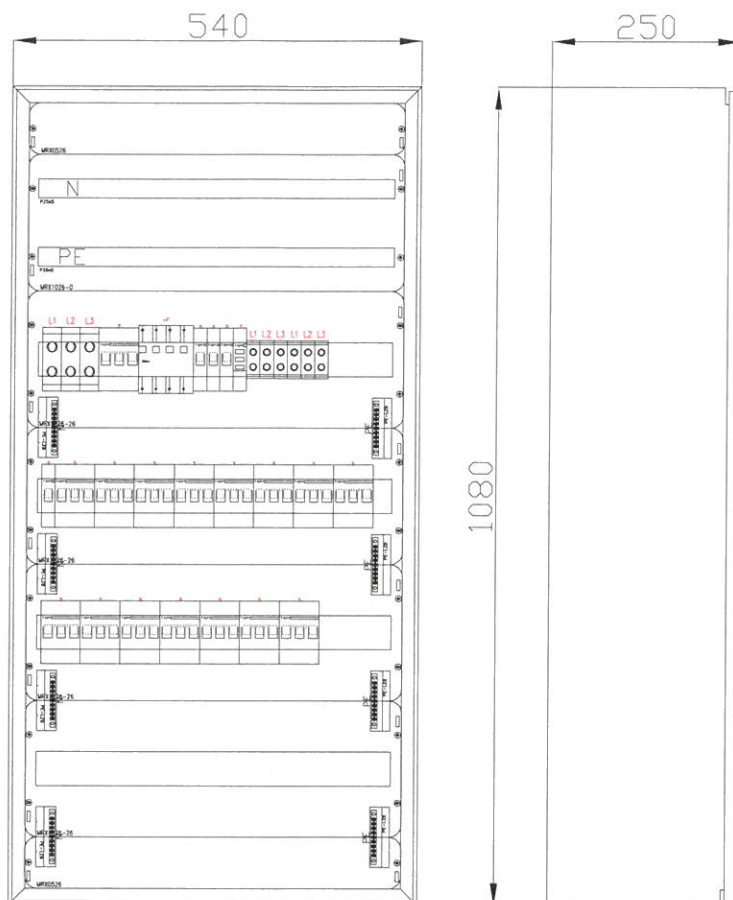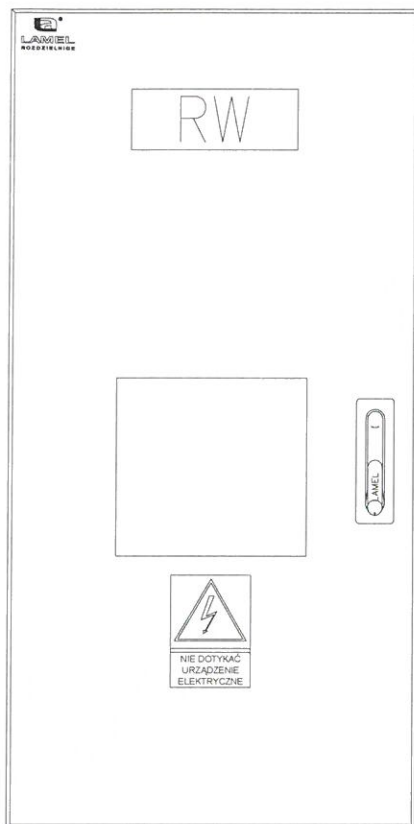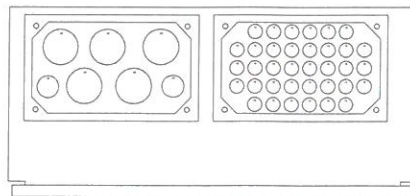

Dane obudowy:

- wisząca natynkowa
- stalowa malowana proszkowo
- wyposażona w zestawy do montażu aparatury modułowej - 4 rzędy po 26 modułów, zaciski do przyłączenia przewodu o przekroju do 95mm² oraz szyny miedziane N i PE

KIEROWNIK BUDOWY

Szymon Zygmuntowski
bud. nr POM/0104/OWOD/09
zł. kier. robót
bud. bez ograniczeń
w specjalności drogowej

Rozwiązania zawarte w niniejszym opracowaniu podlegają ochronie prawa autorskiego i mogą być powielane oraz udostępniane osobom trzecim jedynie przez Zamawiającego w zakresie określonym w umowie o przeniesienie praw autorskich lub na podstawie pisemnego zezwolenia w/w Biura z zastrzeżeniem wszelkich skutków prawnych



80-237 Gdańsk, ul. Jana Uphagena 27
tel. 058 341-40-11; fax 058 341-89-46

**BUDOWA WĘZŁA INTEGRACYJNEGO I PUBLICZNEGO PARKINGU
ZWIĄZANEGO Z OBSŁUGĄ RUCHU DROGOWEGO
W GDYNI CHYLONI
WIDOK ROZDZIELNICZY WENTYLATORNI RW**

Stadium opracowania: PROJEKT WYKONAWCZY

Data: 07.2016 Skala: - E.9.2


Nr zlec: 0309 Nr arch: Rys nr


Projektant:	mgr inż. Paweł Chamski	specj. sieci, inst. i urz. elektr.	POM/0182/P00E/14	Uwaga
	—	specj. —	—	
	—	specj. —	—	
	—	specj. —	—	
	—	specj. —	—	
Sprawdzający:	mgr inż. Piotr Burkhardt	specj. sieci, inst. i urz. elektr.	POM/0148/P00E/06	B

mail: biuro@elektrokor.pl
NIP: 957-086-75-16

Budowa węzła integracyjnego i publicznego Parkingu
związanego z obsługą ruchu drogowego
w Gdyni Chyloni

Rozdzielnica dźwigu RD

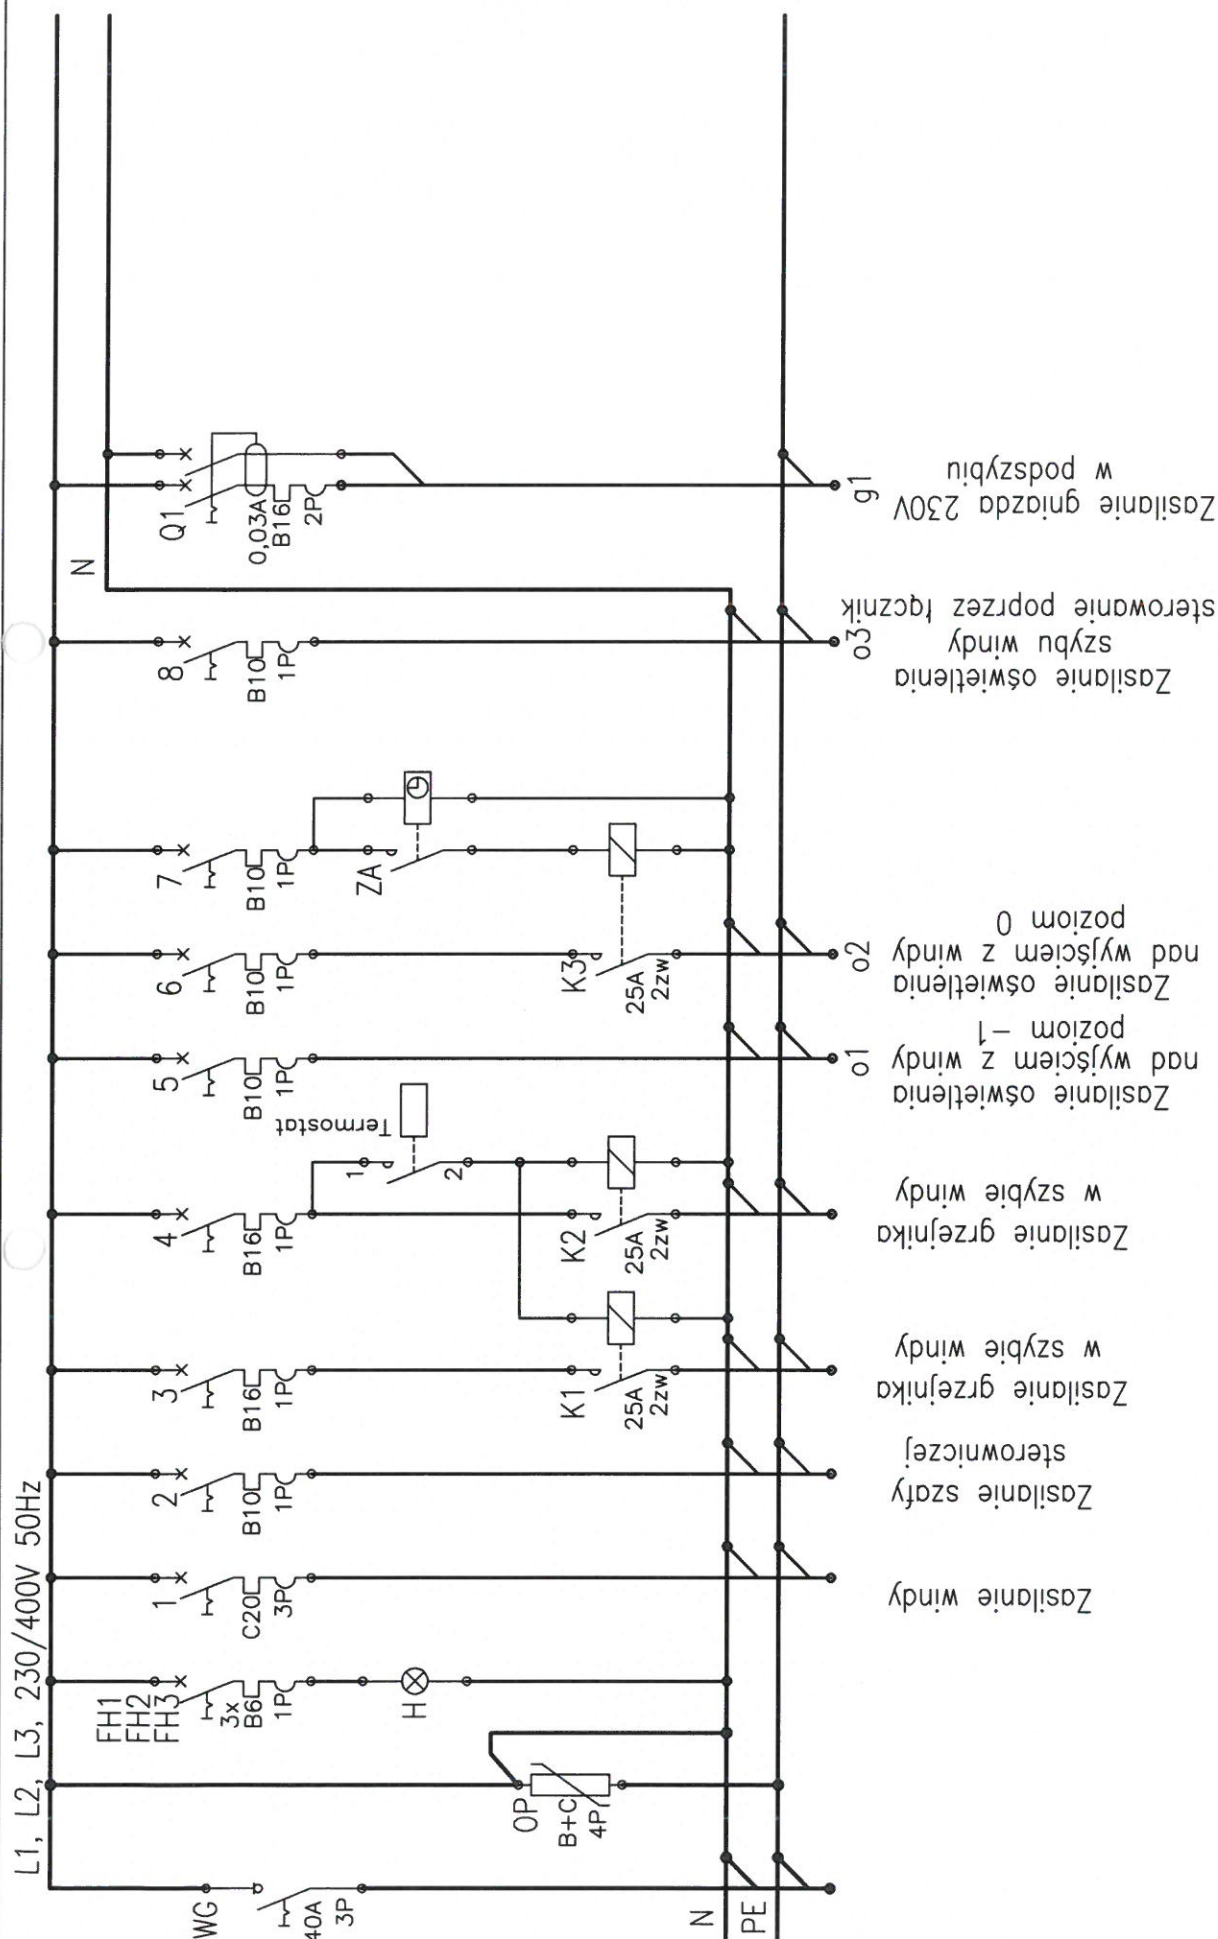

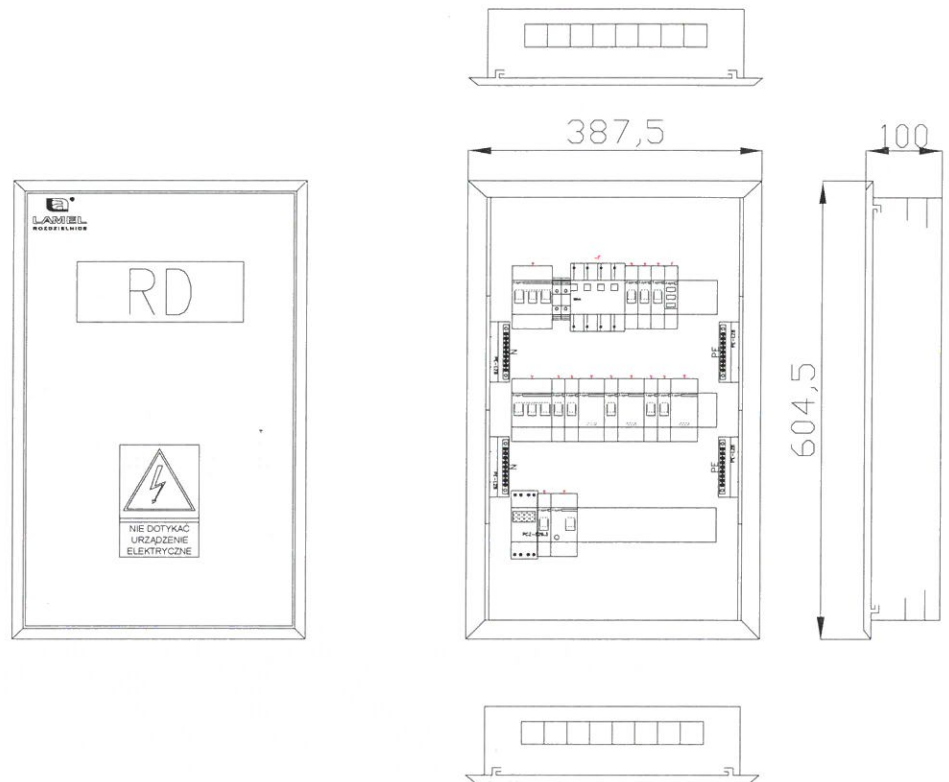


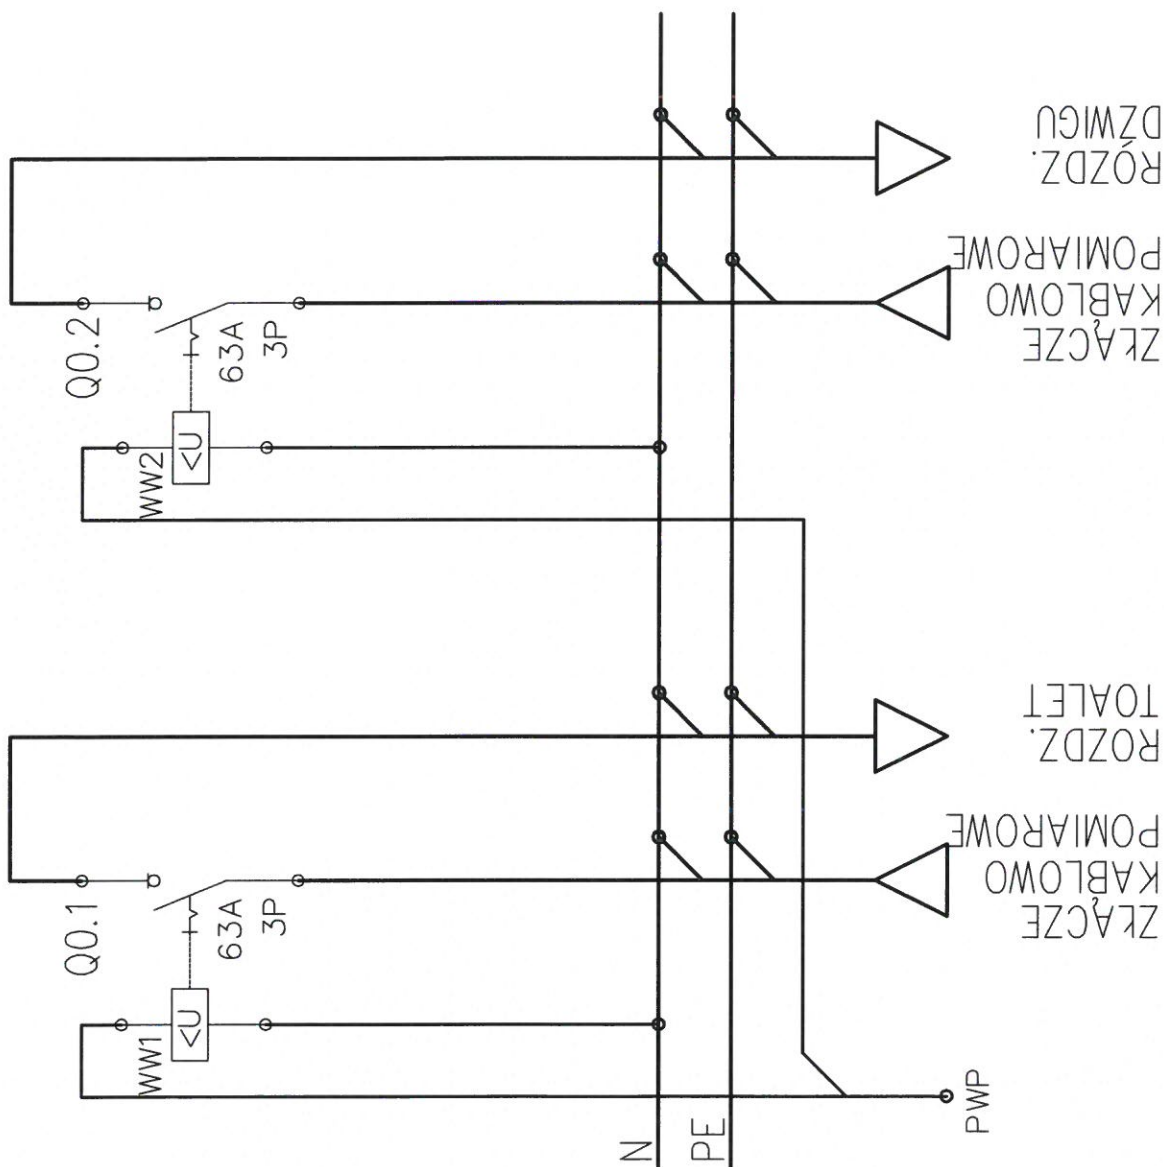
KIEROWNIK BUDOWY
Szymon Zygmanski
upr. bud. nr POM/0104/OWOD/09
kierowania robotami bud. bez ograniczeń
w specjalności drogowej

Dane obudowy:

- wisząca podtynkowa
- stalowa malowana na gładko
- wyposażona w zestawy do montażu aparatury modułowej – 4 rzędy po 15 modułów oraz szyny wielotorowe N i PE

Rozwiązania zawarte w niniejszym opracowaniu podlegają ochronie prawa autorskiego i mogą być powielane oraz udostępniane osobom trzecim jedynie przez Zamawiającego w zakresie określonym w umowie o przeniesienie praw autorskich lub na podstawie pisemnego zezwolenia w/w Biura z zastrzeżeniem wszelkich skutków prawnych

 BPBK s.a. Biuro Projektów Budownictwa Komunalnego spółka akcyjna w Gdańsku 80-237 Gdańsk, ul. Jana Uphagena 27 tel. 058 341-40-11; fax 058 341-89-46		BUDOWA WĘZŁA INTEGRACYJNEGO I PUBLICZNEGO PARKINGU ZWIĄZANEGO Z OBSŁUGĄ RUCHU DROGOWEGO W GDYNI CHYLONI WIDOK ROZDZIELNICZY DŹWIGU RD		
		Stadium opracowania: PROJEKT WYKONAWCZY Data: 07.2016 Skala: – E.10.2 Nr zlec: 0309 Nr arch: Rys nr		
Projektant:	mgr inż. Paweł Chamski	specj. sieci, inst. i urz. elektr.	POM/0182/P00E/14	<i>Chamski</i>
–	–	specj. upr. nr	–	–
–	–	specj. upr. nr	–	–
–	–	specj. upr. nr	–	–
–	–	specj. upr. nr	–	–
Sprawdzający:	mgr inż. Piotr Burkhardt	specj. sieci, inst. i urz. elektr.	POM/0148/P00E/06	<i>Burkhardt</i>




Budowa węzła integracyjnego i publicznego Parkingu
związanego z obsługą ruchu drogowego
w Gdyni Chyloni

Rozdzielnica RZ

ELEKTROKOR Paweł Korytnicki
tel. 509 801 955
mail: biuro@elektrokor.pl
NIP: 957-086-75-16

elektrokor
WWW.ELEKTROKOR.PL

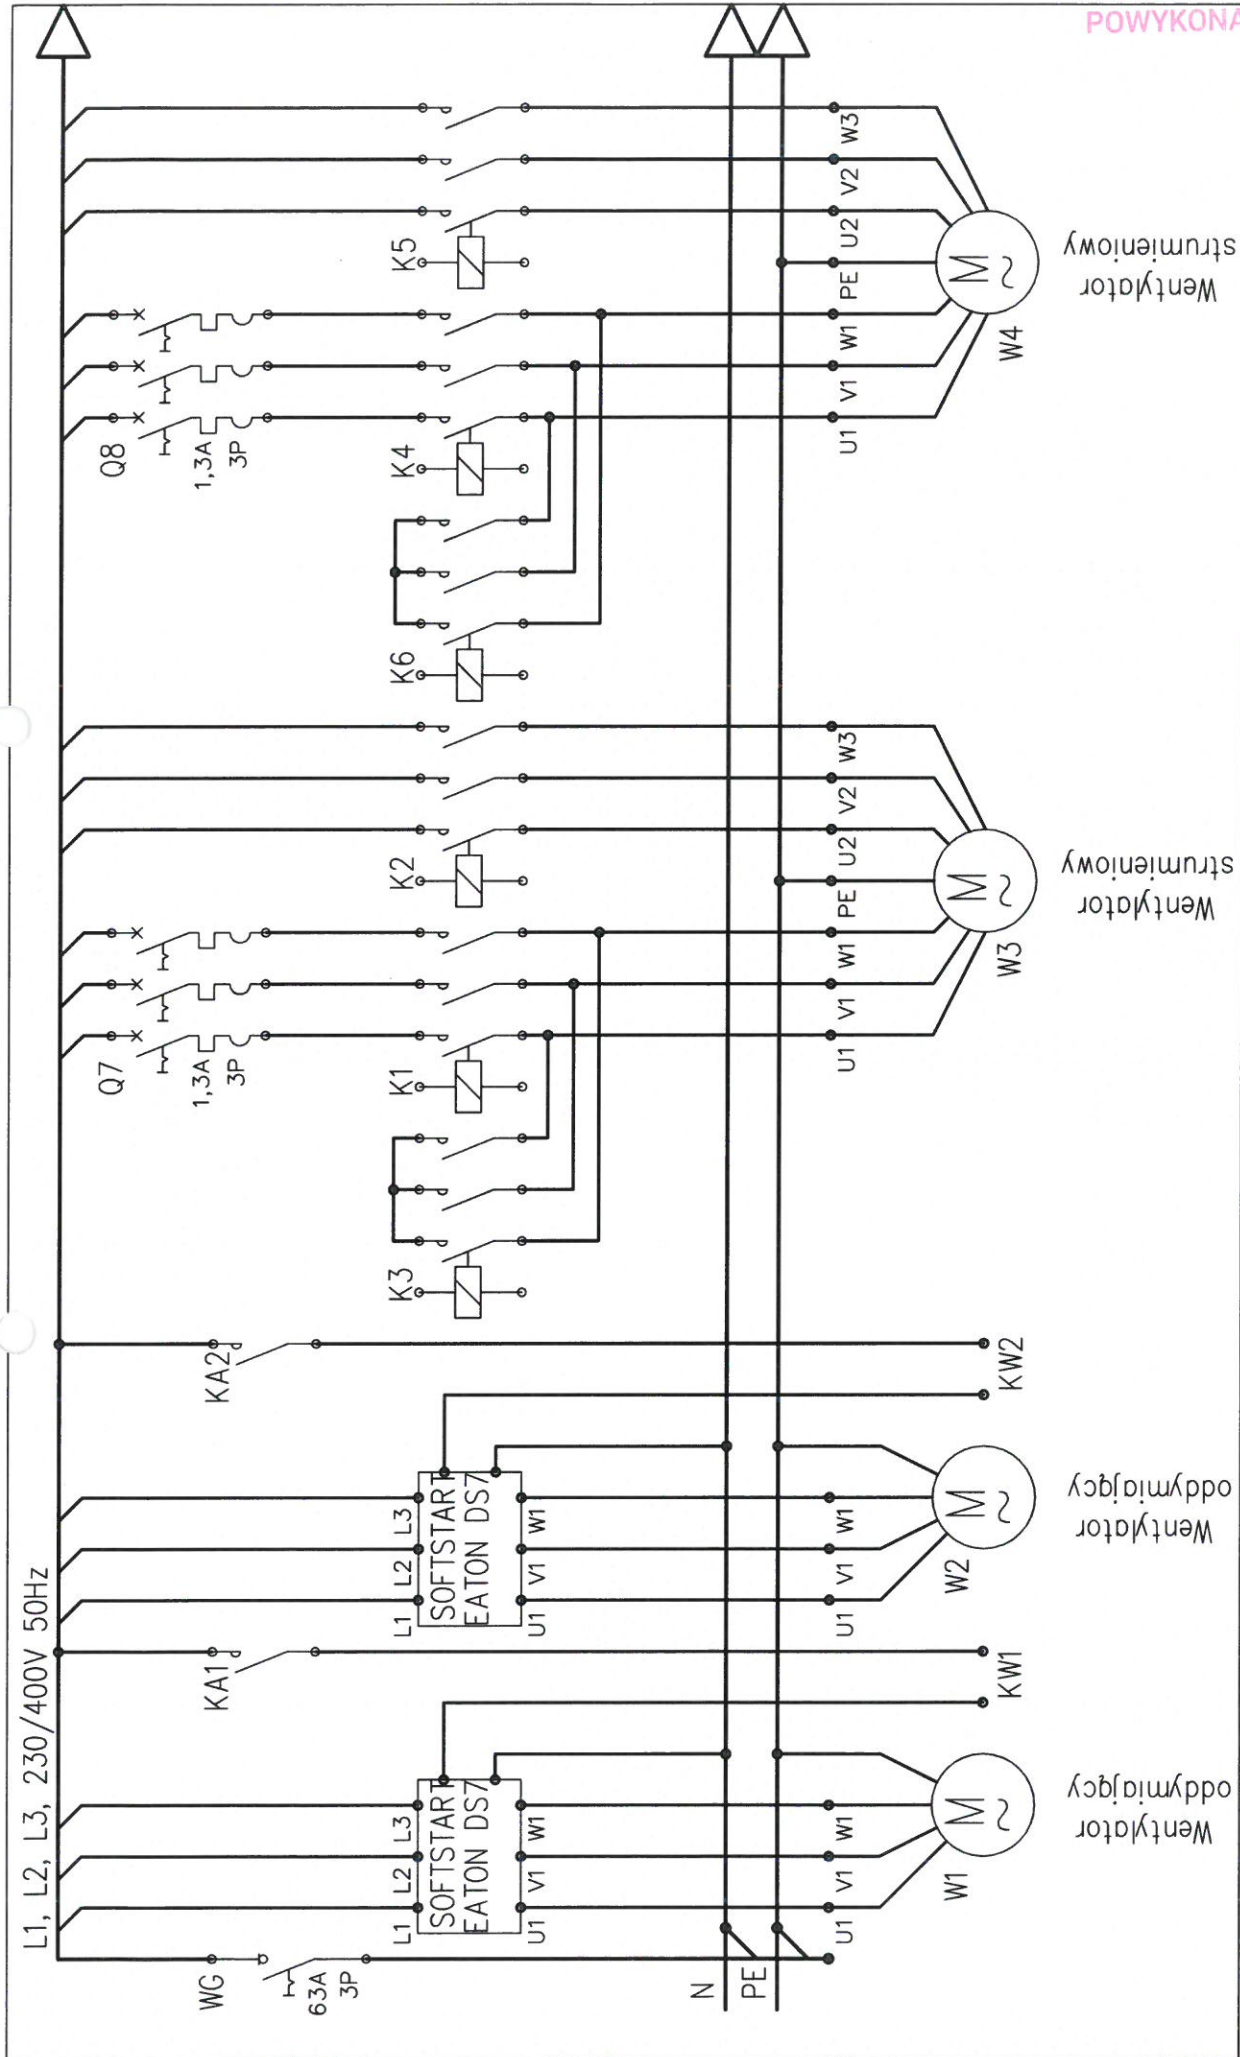


ELEKTROKOR Paweł Korytnicki
tel. 509 801 955
mail: biuro@elektrokor.pl
NIP: 957-086-75-16



Budowa węzła integracyjnego i publicznego Parkingu
związanego z obsługą ruchu drogowego
w Gdyni Chyloni

Rozdzielnica wentylatori RWGD1

1z9

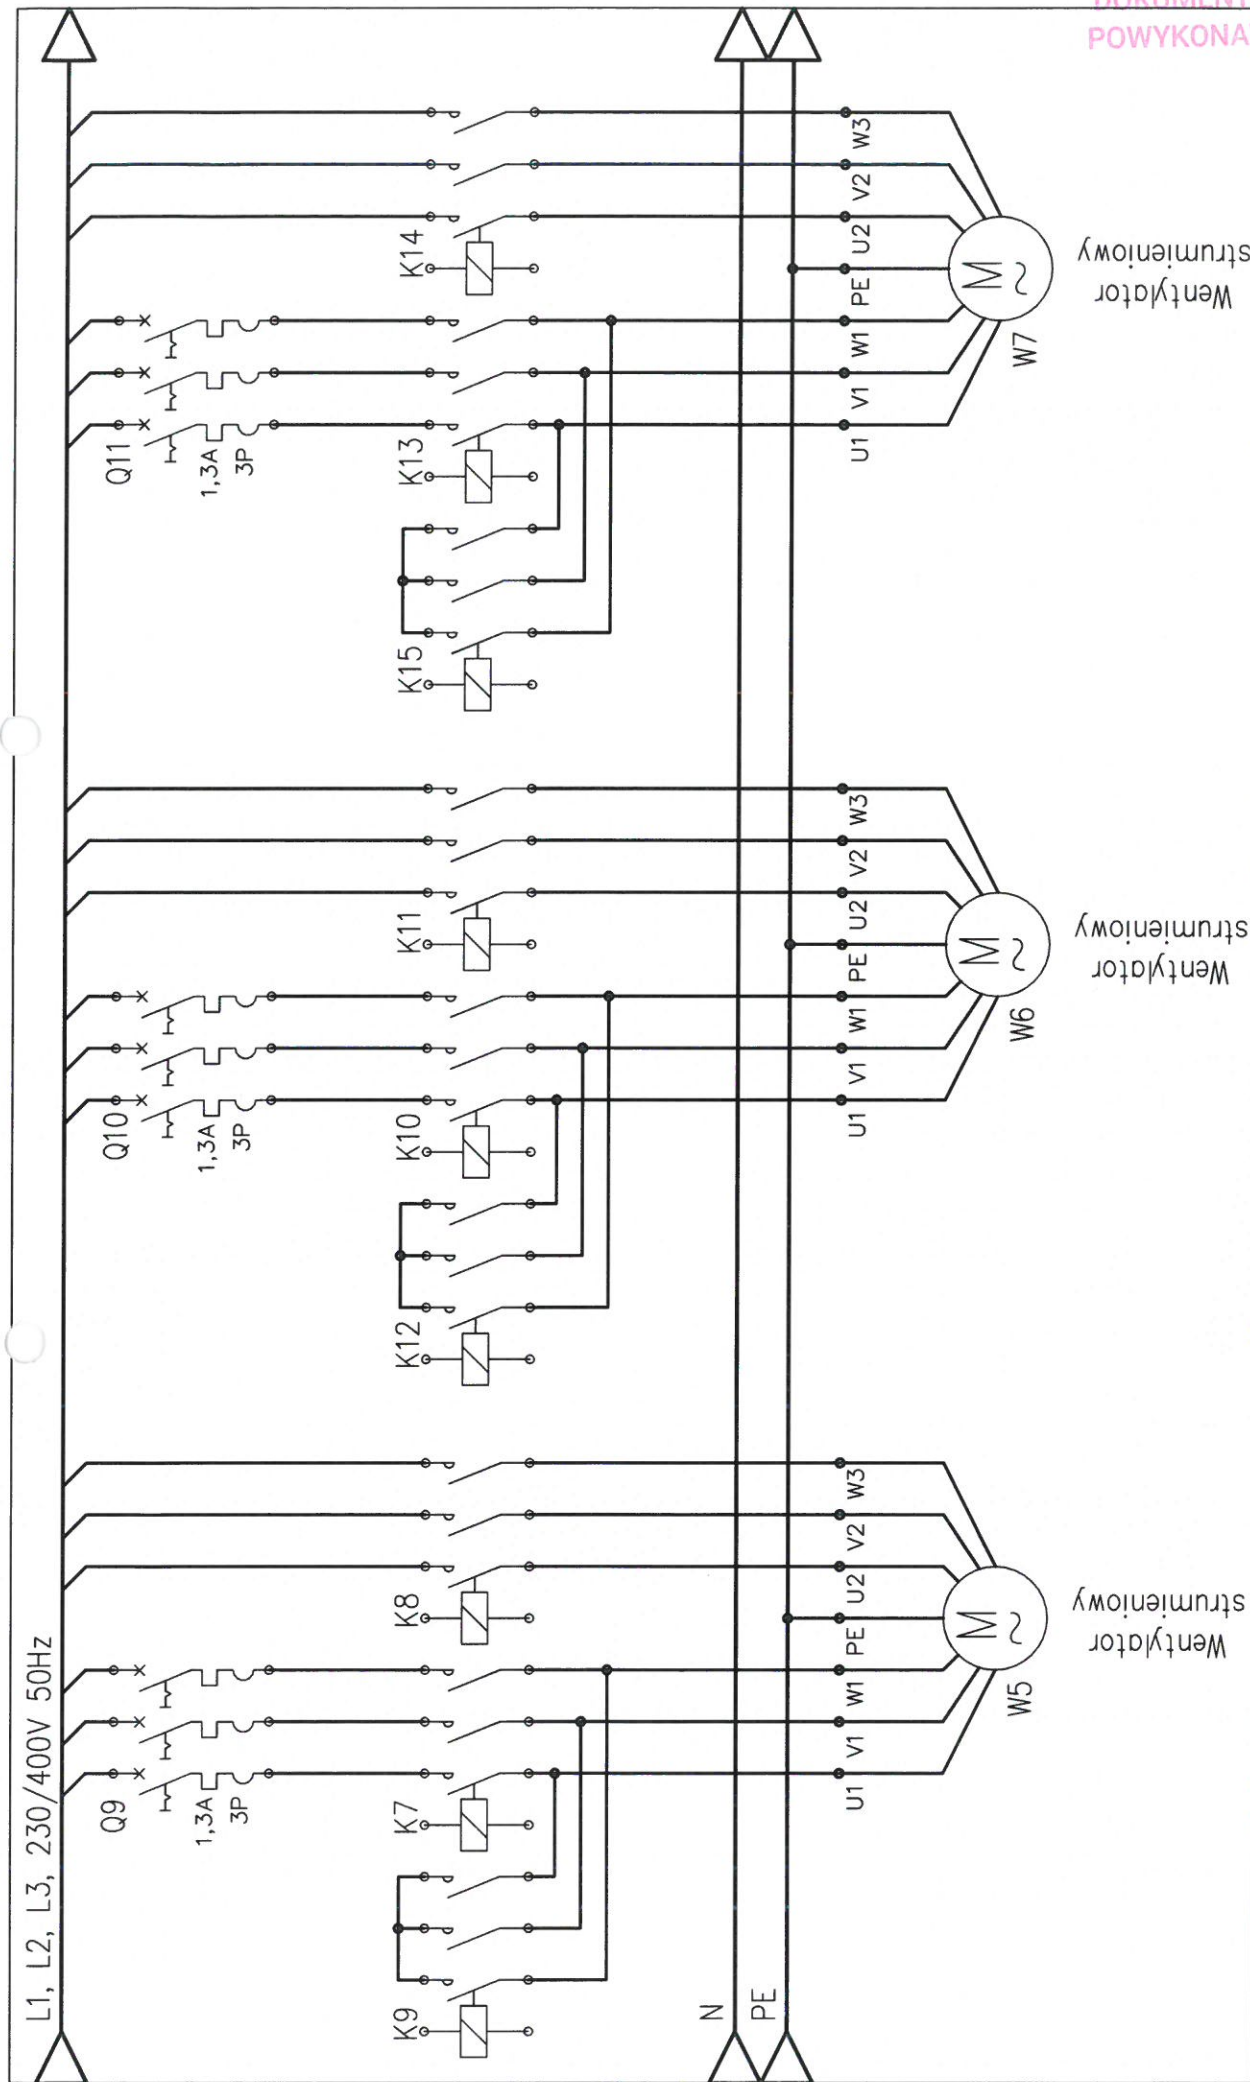

DOKUMENTACJA
POWYKONAWCZA


Budowa węzła integracyjnego i publicznego Parkingu
związanego z obsługą ruchu drogowego
w Gdyni Chyloni

ELEKTROKOR Paweł Korytnicki
tel. 509 801 955
mail: biuro@elektrokor.pl
NIP: 957-086-75-16



Rozdzielnica wentylatori RWGD1

2z9

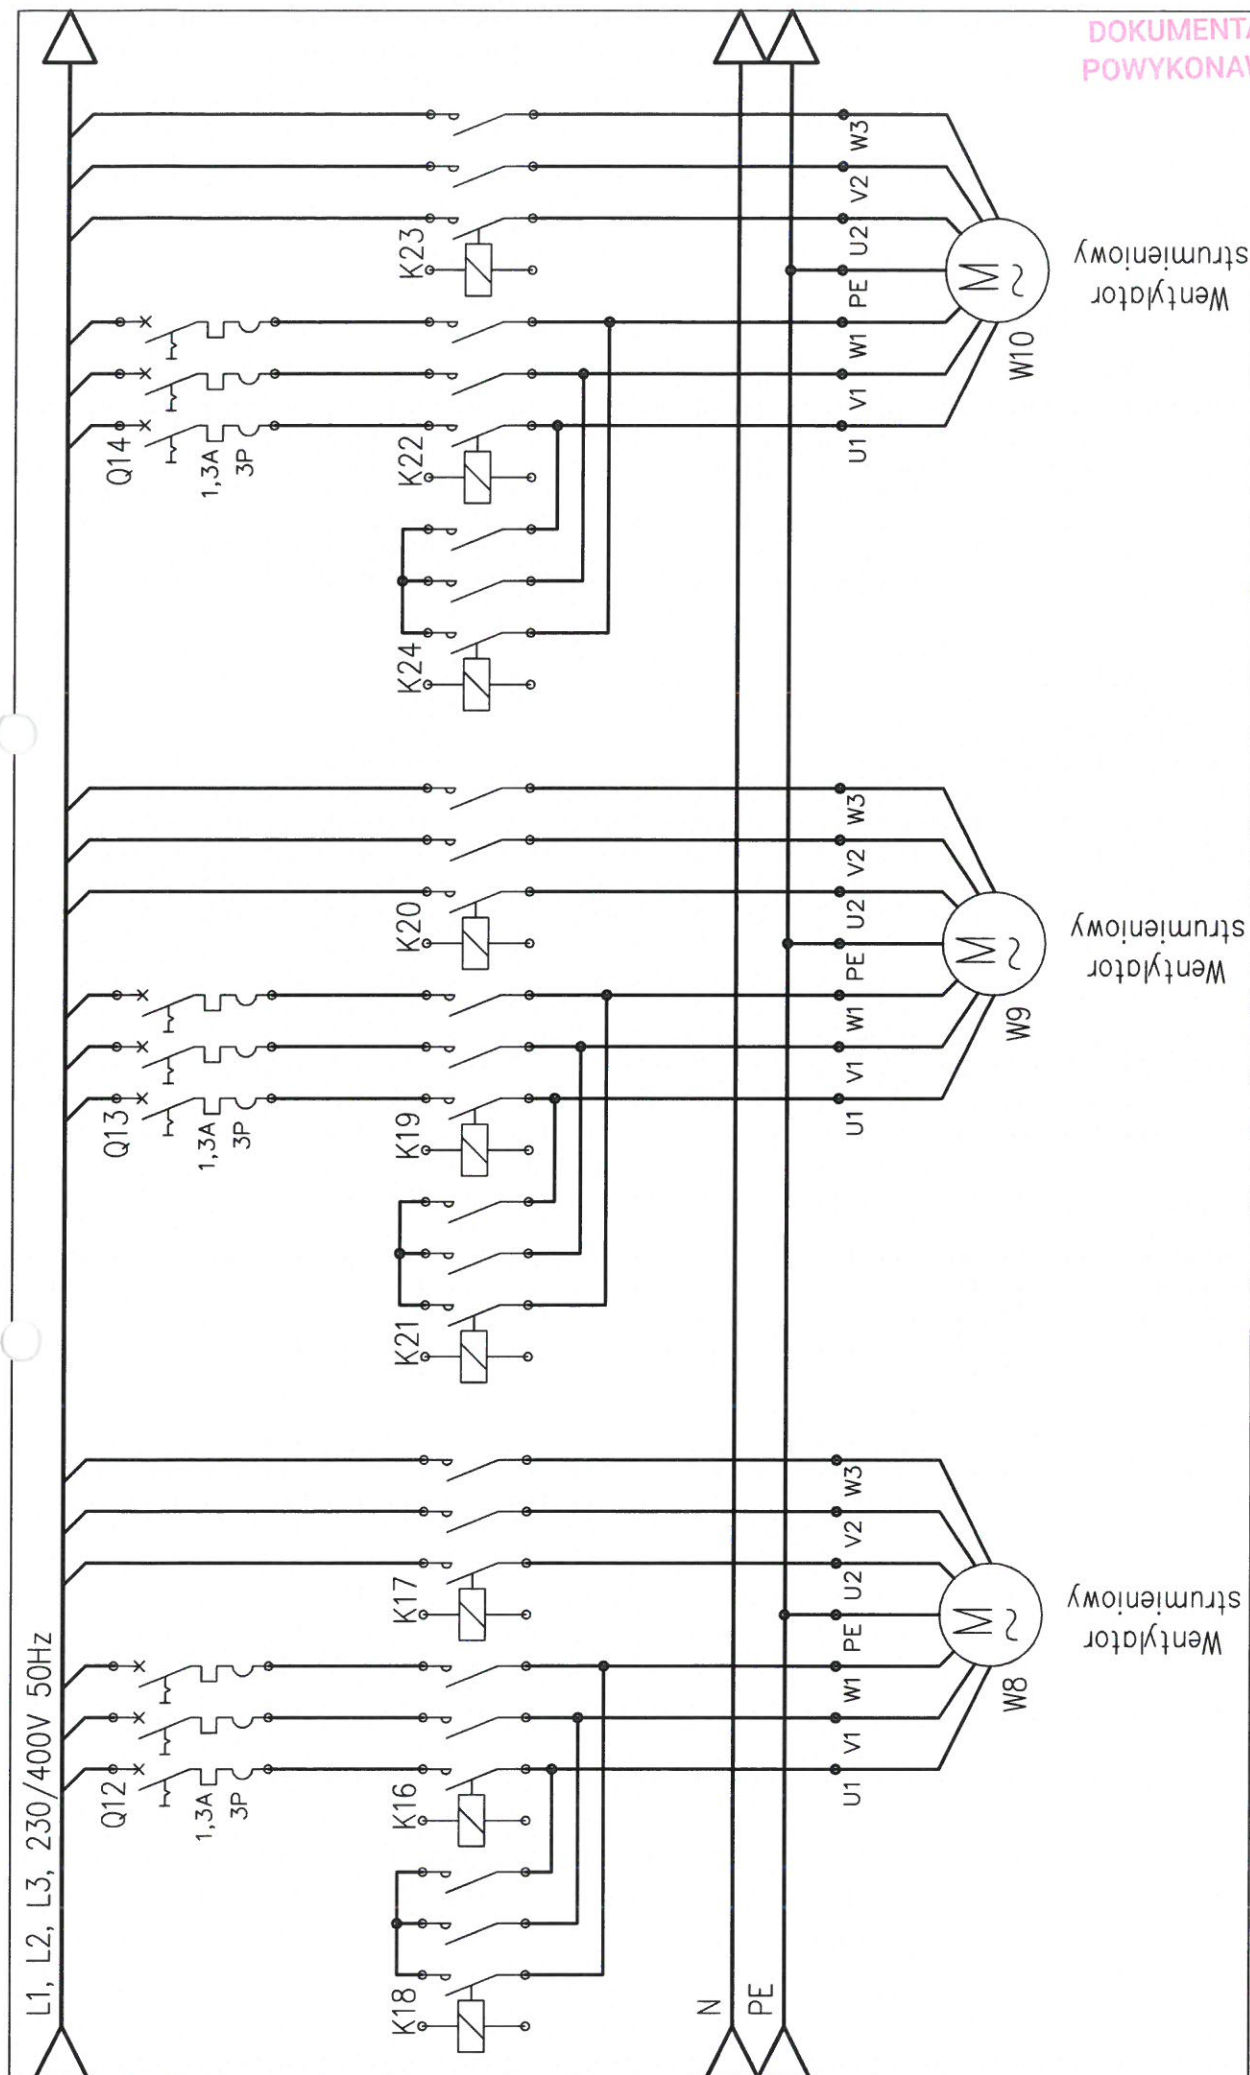

DOKUMENTACJA
POWYKONAWCZA


ELEKTROKOR Paweł Korytnicki
tel. 509 801 955
mail: biuro@elektrokor.pl
NIP: 957-086-75-16



Budowa węzła integracyjnego i publicznego Parkingu
związanego z obsługą ruchu drogowego
w Gdyni Chyloni

Rozdzielnica wentylatori RWGD1

3z9

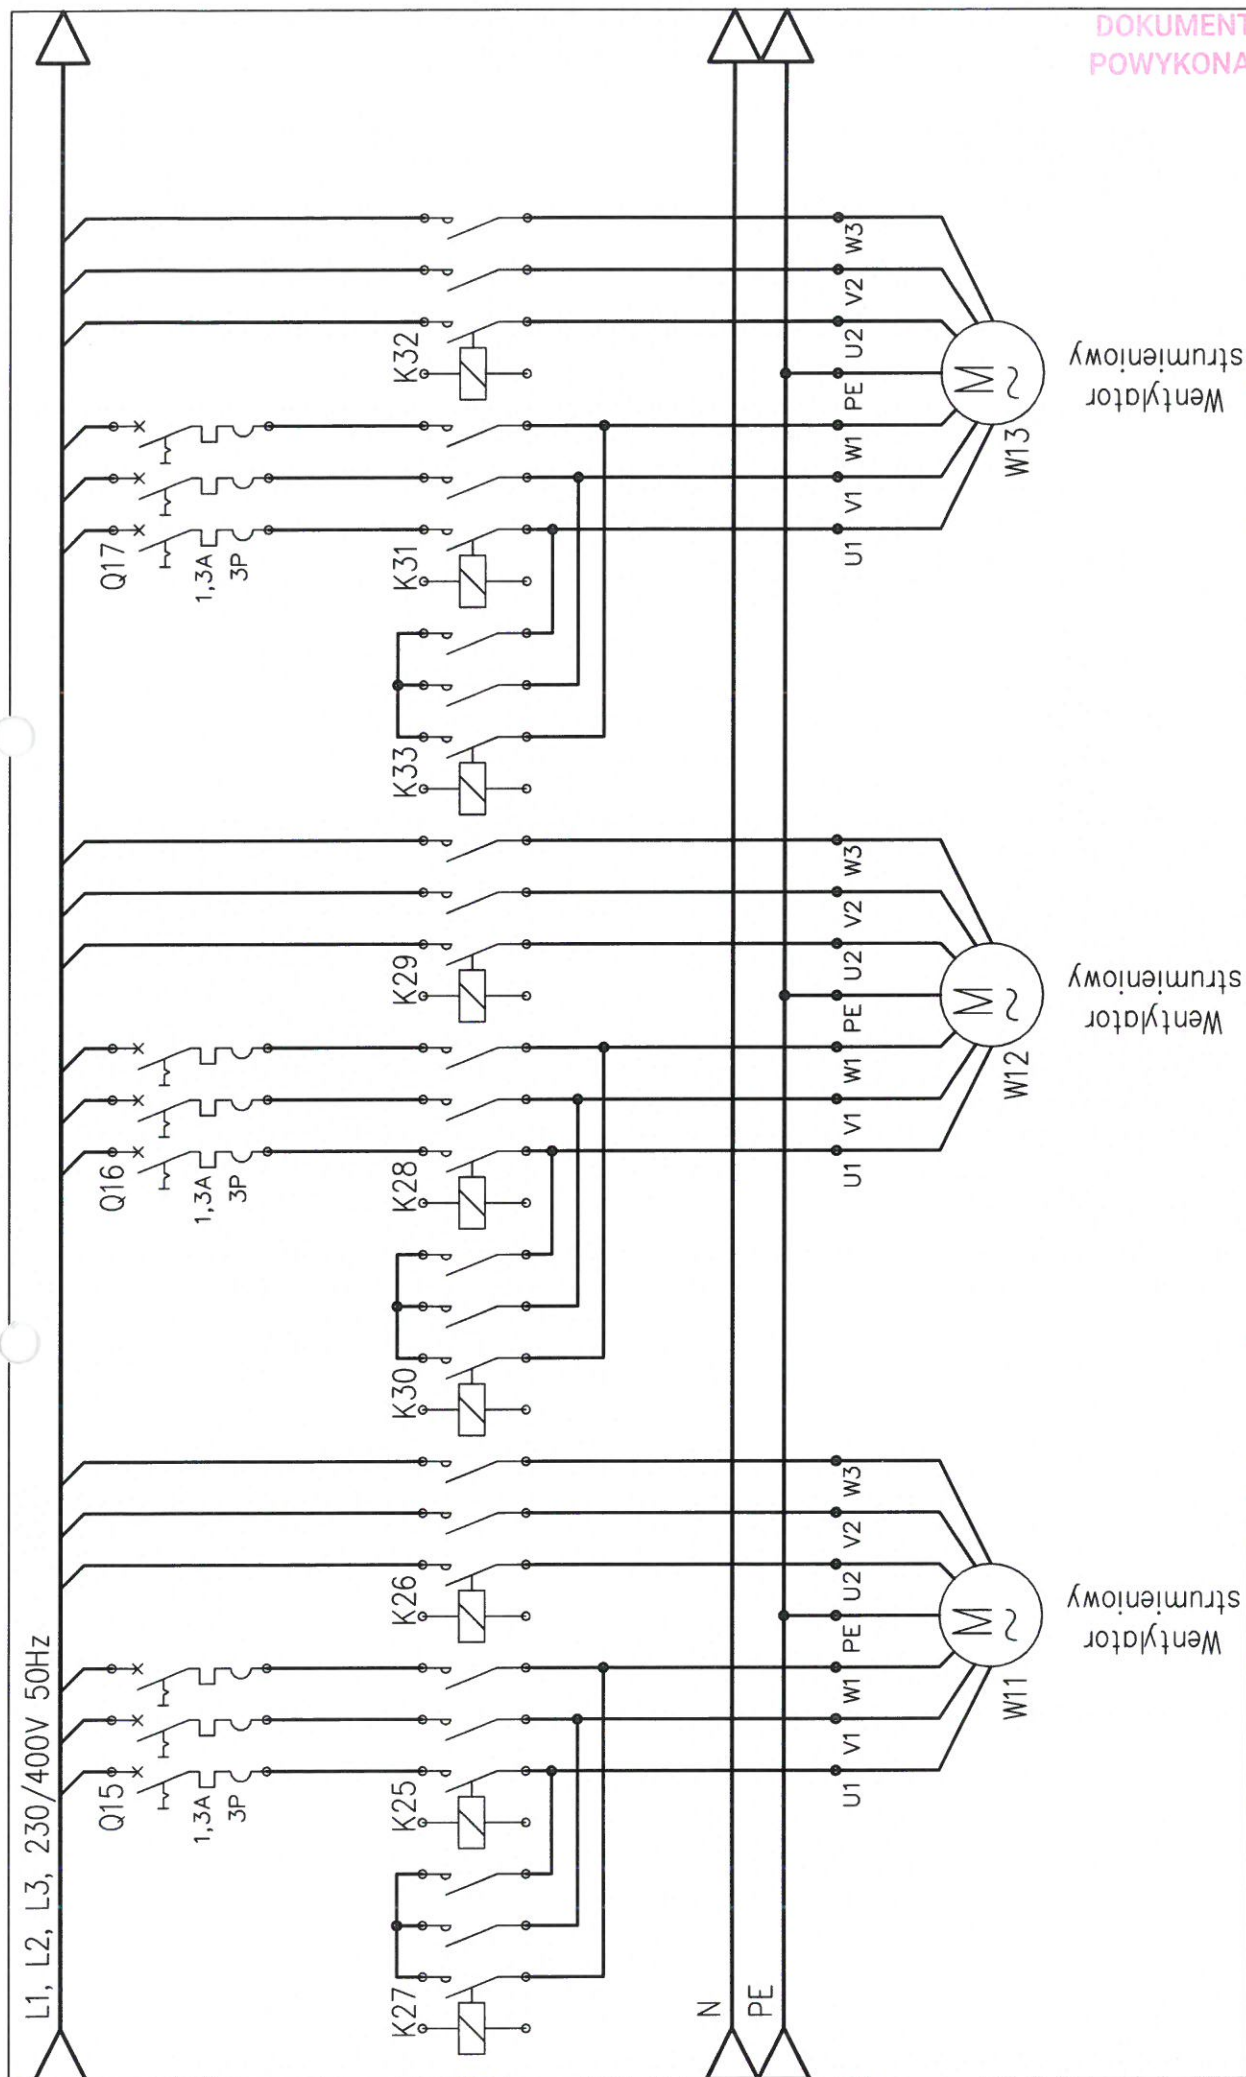

DOKUMENTACJA
POWYKONAWCZA


Budowa węzła integracyjnego i publicznego Parkingu
związanego z obsługą ruchu drogowego
w Gdyni Chyloni

Rozdzielnica wentylatori RWGD1

4z9

ELEKTROKOR Paweł Korytnicki
tel. 509 801 955
mail: biuro@elektrokor.pl
NIP: 957-086-75-16

elektrokor
WWW.ELEKTROKOR.PL

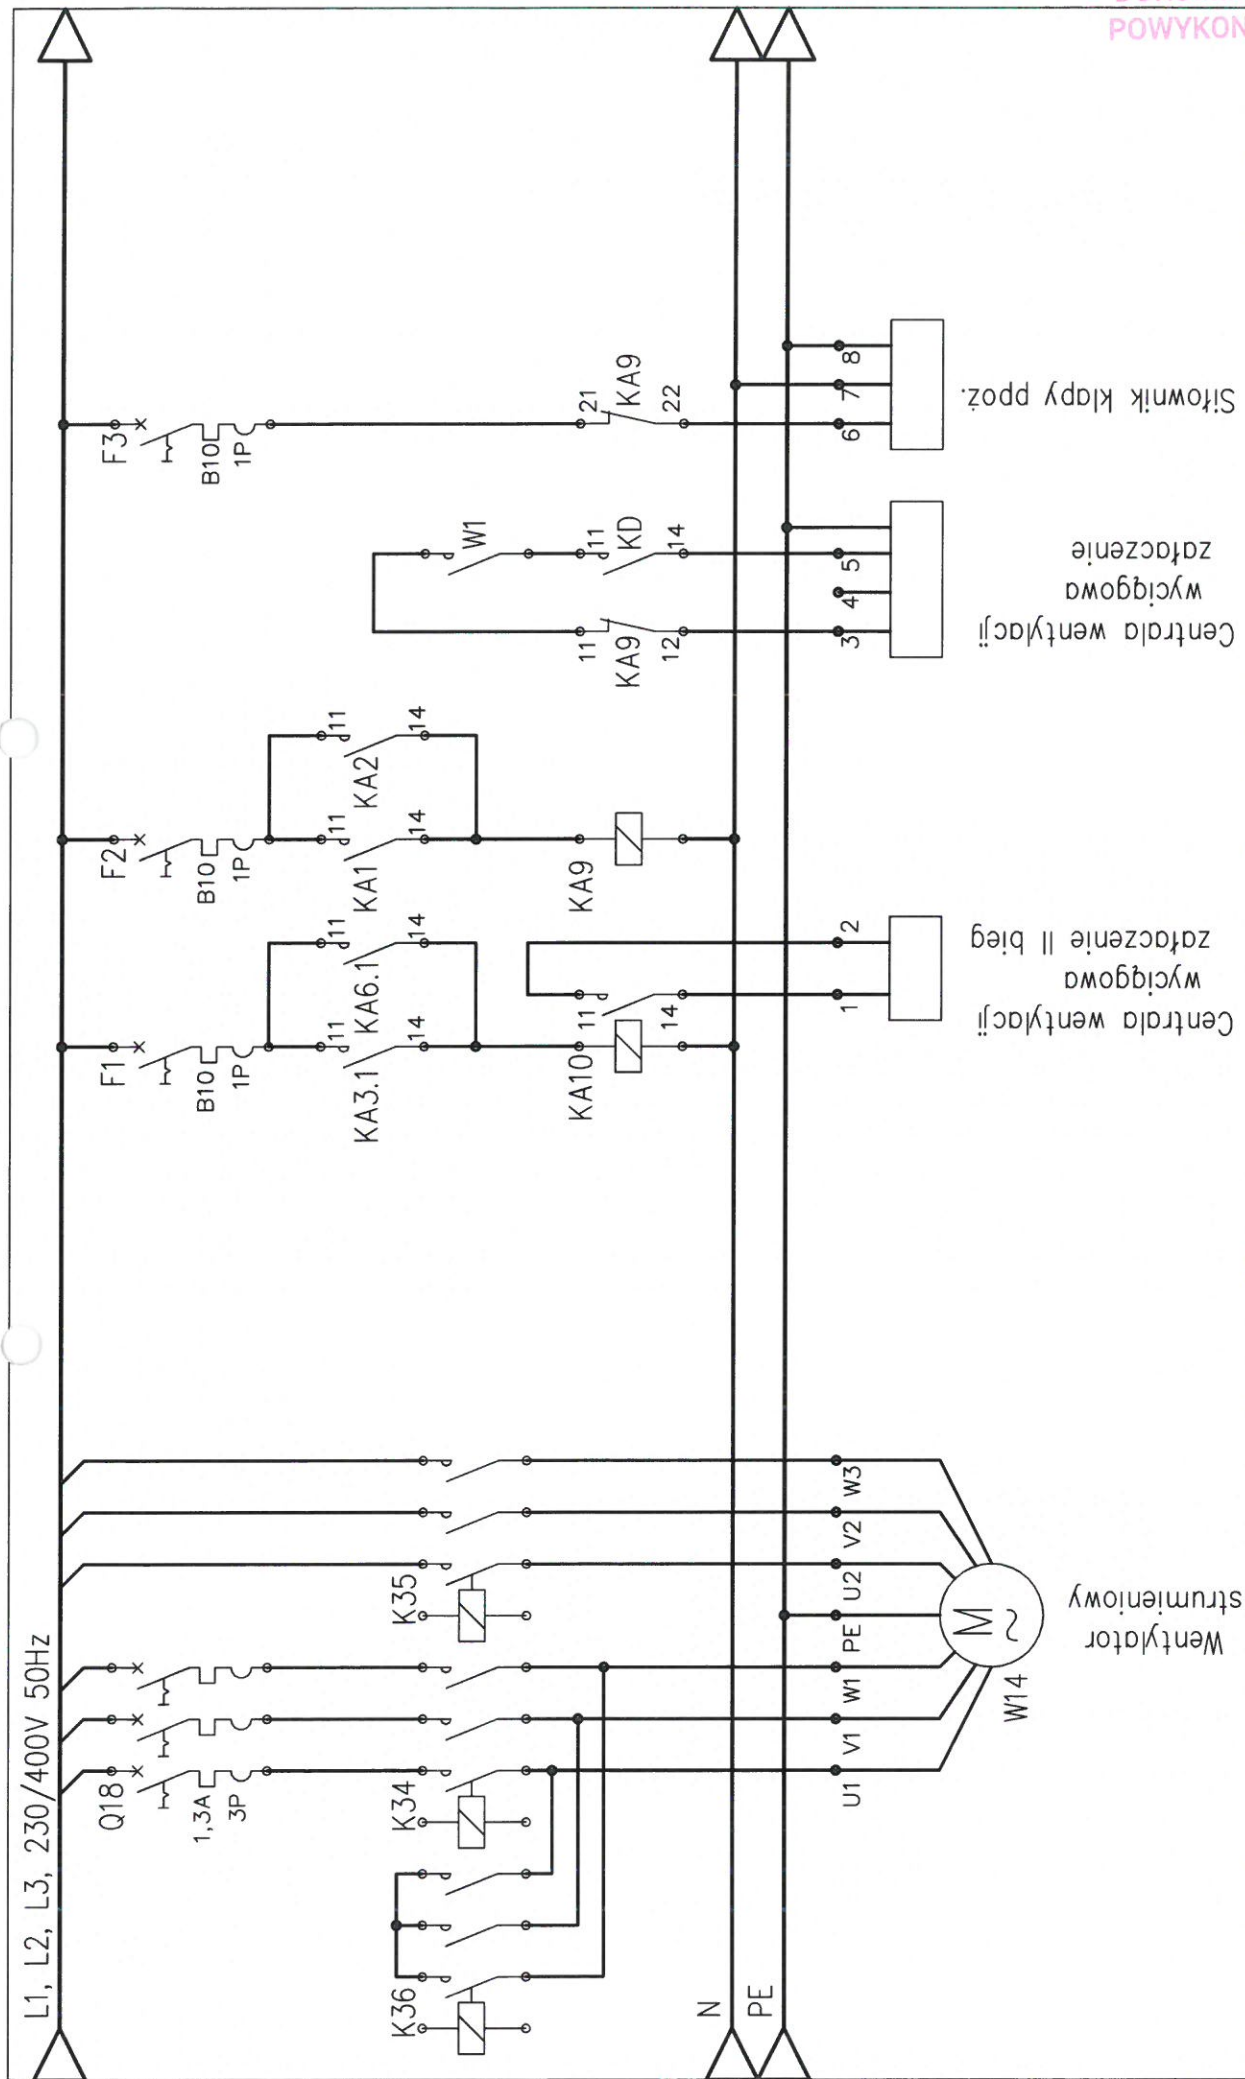

DOKUMENTACJA
POWYKONAWCZA

ELEKTROKOR Paweł Korytnicki

tel. 509 801 955


mail: biuro@elektrokor.pl

NIP: 957-086-75-16

Budowa węzła integracyjnego i publicznego Parkingu
związanego z obsługą ruchu drogowego
w Gdyni Chyloni

Rozdzielnica wentylatorni RWGD1

5z9

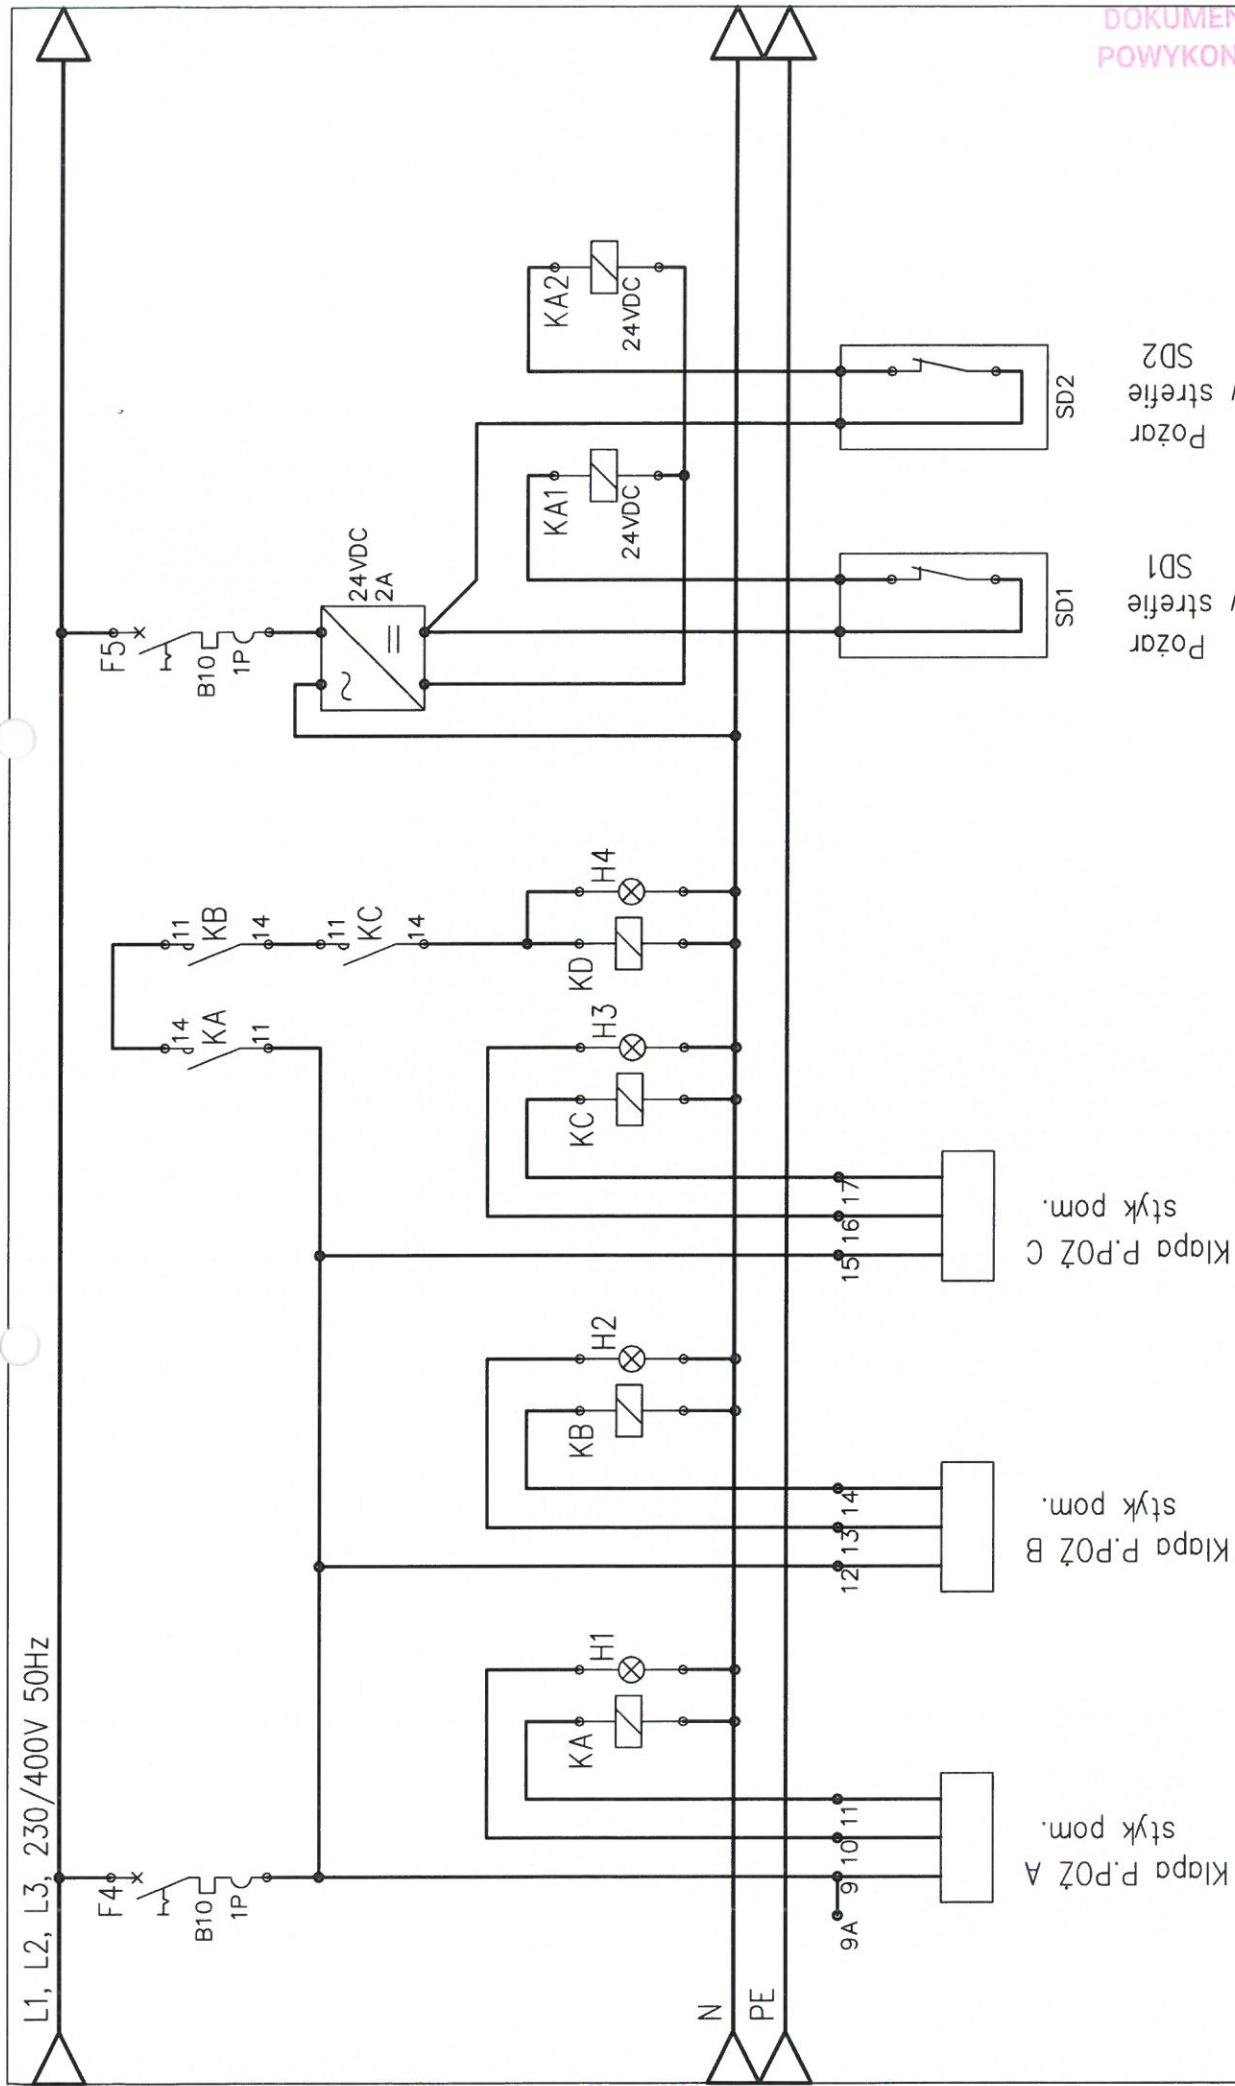

DOKUMENTACJA
POWYKONAWCZA


Budowa węzła integracyjnego i publicznego Parkingu
związanego z obsługą ruchu drogowego
w Gdyni Chyloni

ELEKTROKOR Paweł Korytnicki
tel. 509 801 955
mail: biuro@elektrokor.pl
NIP: 957-086-75-16



Rozdzielnica wentylatorki RWGD1

629

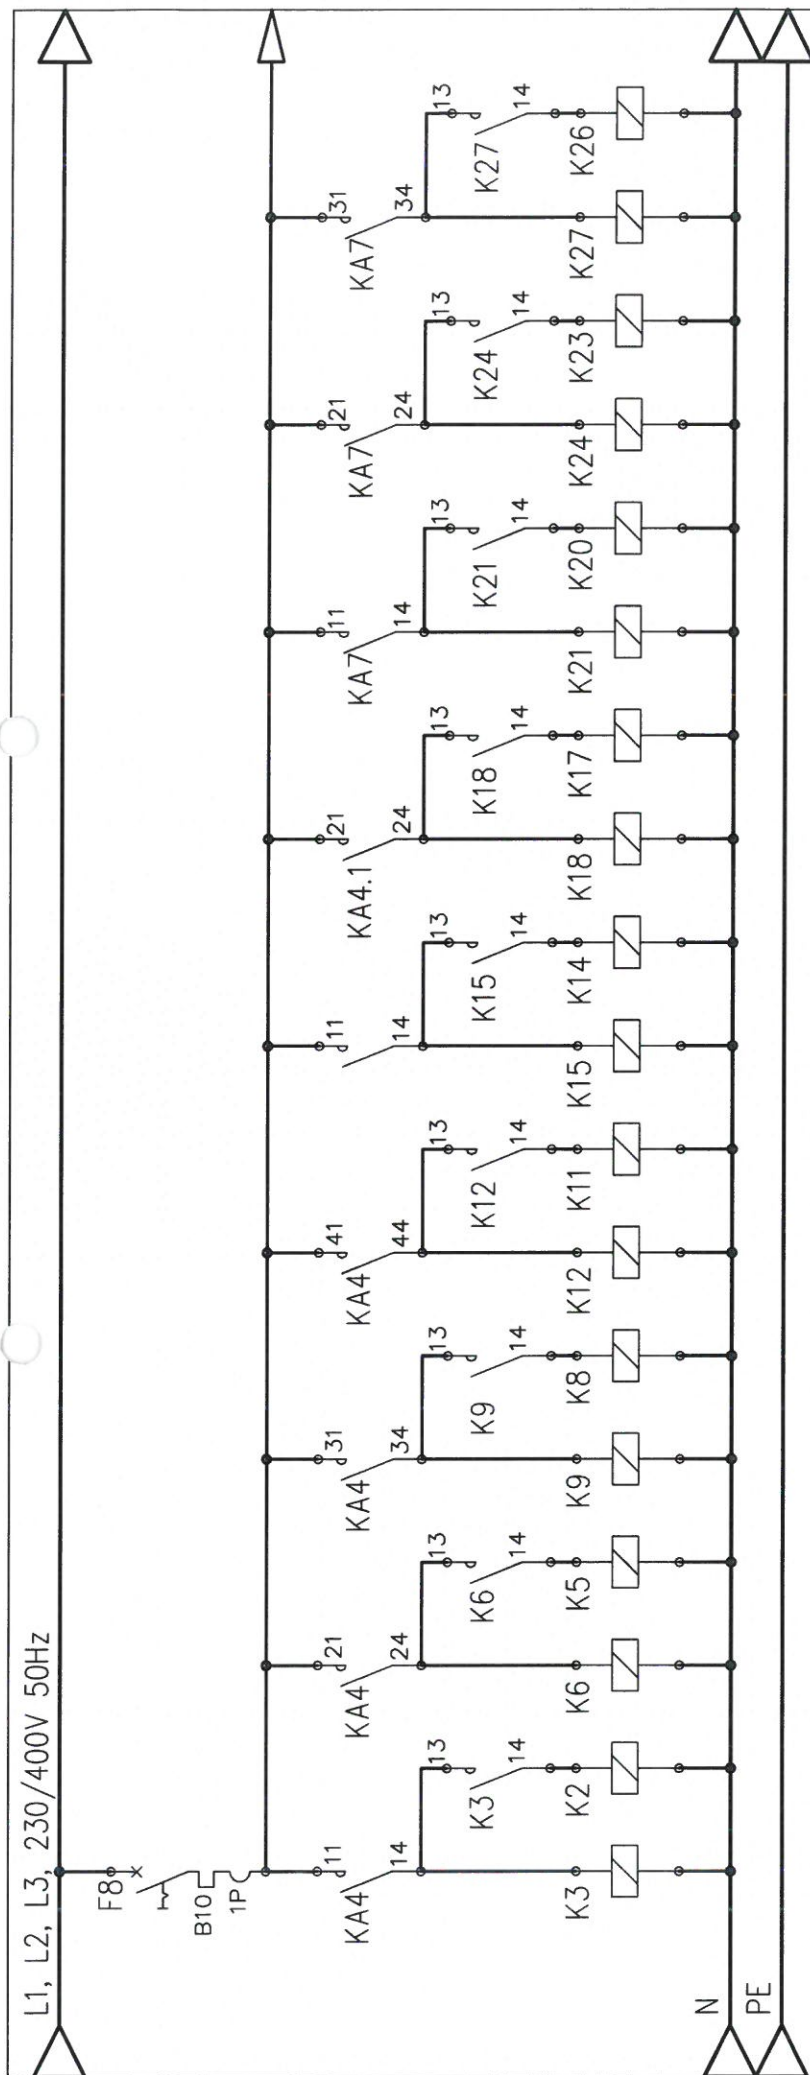

DOKUMENTACJA
POWYKONAWCZA

**Budowa węzła integracyjnego i publicznego Parkingu
związanego z obsługą ruchu drogowego
w Gdyni Chyloni**

ELEKTROKOR Paweł Korytnicki
tel. 509 801 955
mail: biuro@elektrokor.pl
NIP: 957-086-75-16




elektrokor
WWW.ELEKTROKOR.PL

Rozdzielnica wentylatori RWGD1

628


AGREGAT ZKP 5x70

ZKP 5x10

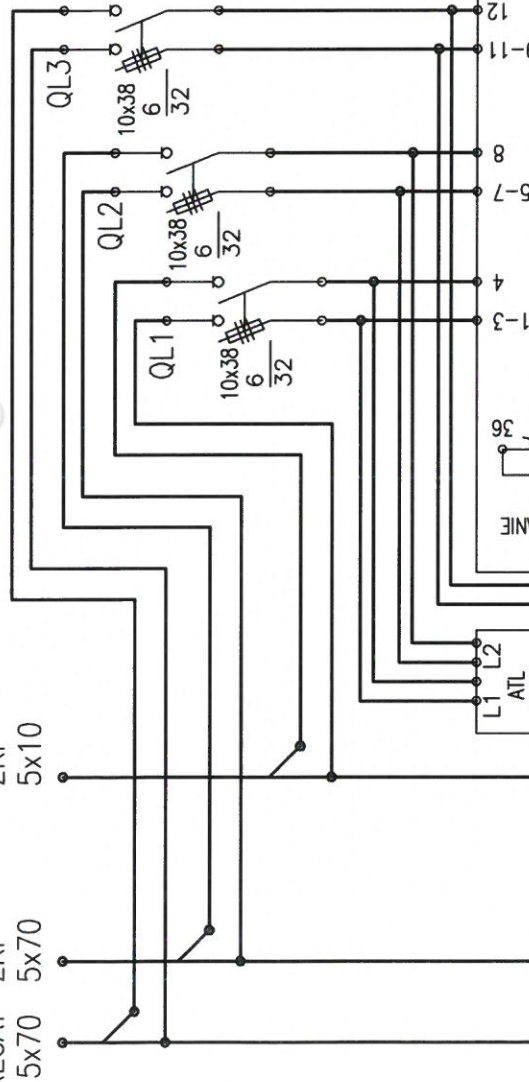

ATL900

EXP1003

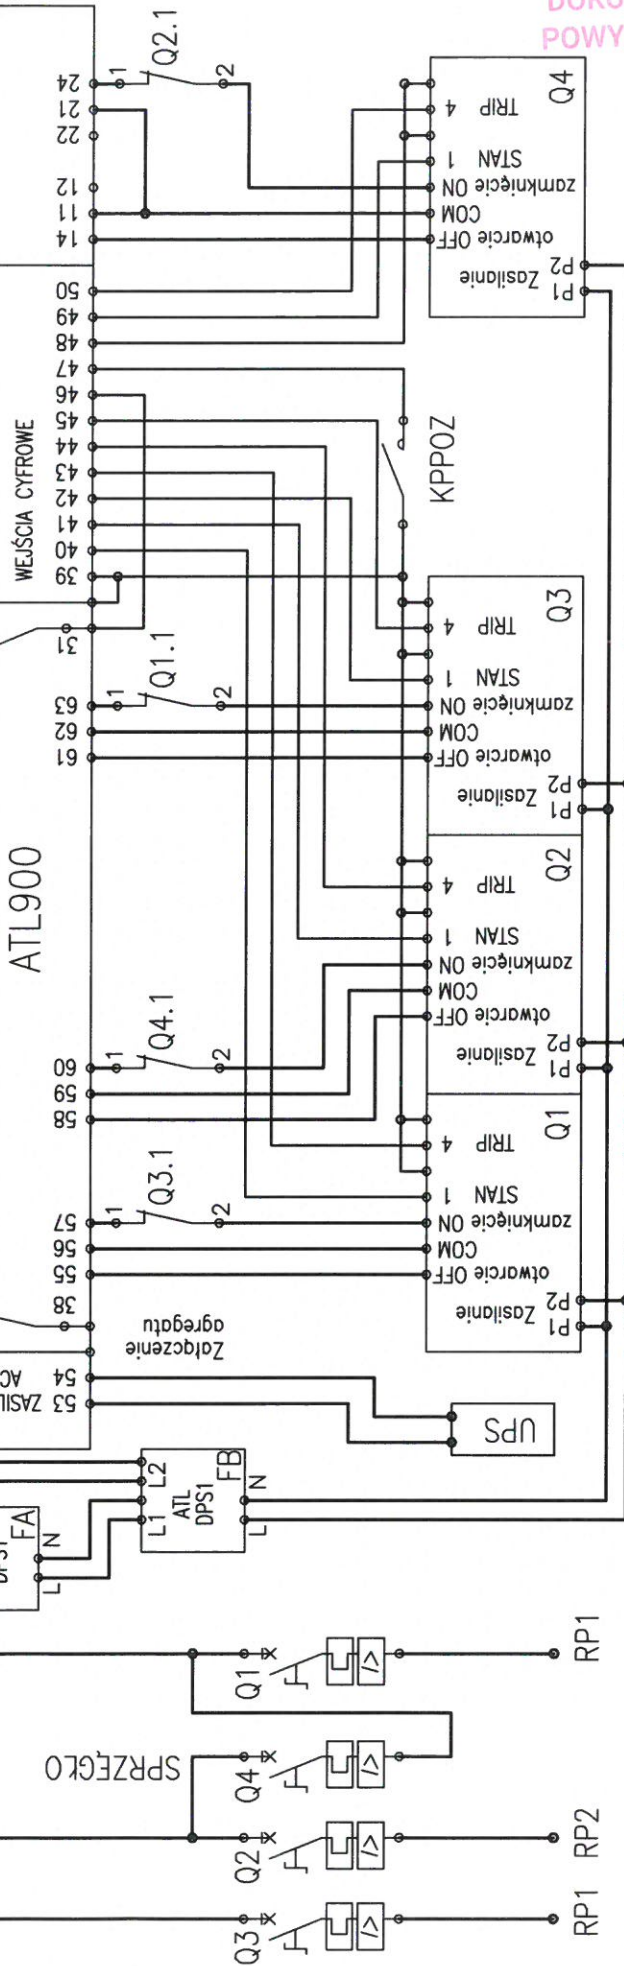

DOKUMENTACJA
POWYKONAWCZA

- 30,31 – Sygnał gotowości Agregatu PLC4
47 – Sygnalizacja zadziałania wyłączacza PPOŻ
STYKI POMOCNICZE W WYŁĄCZNIKACH Q1,Q2,Q3,Q4:
Q1.1,Q2.1,Q3.1,Q4.1: styk pom.1
40,41,42,49: styk pom.2
43,44,45,50: styk pom.3


ELEKTROKOR Paweł Korytnicki
tel. 509 801 955
mail: biuro@elektrokor.pl
NIP: 957-086-75-16

Budowa węzła integracyjnego i publicznego Parkingu
związanego z obsługą ruchu drogowego
w Gdyni Chyloni

Układ sterowania układu
SZR ATL900 w RG

ZKP
YKXS
5x70mm²

AGREGAT
YKXS
5x70mm²

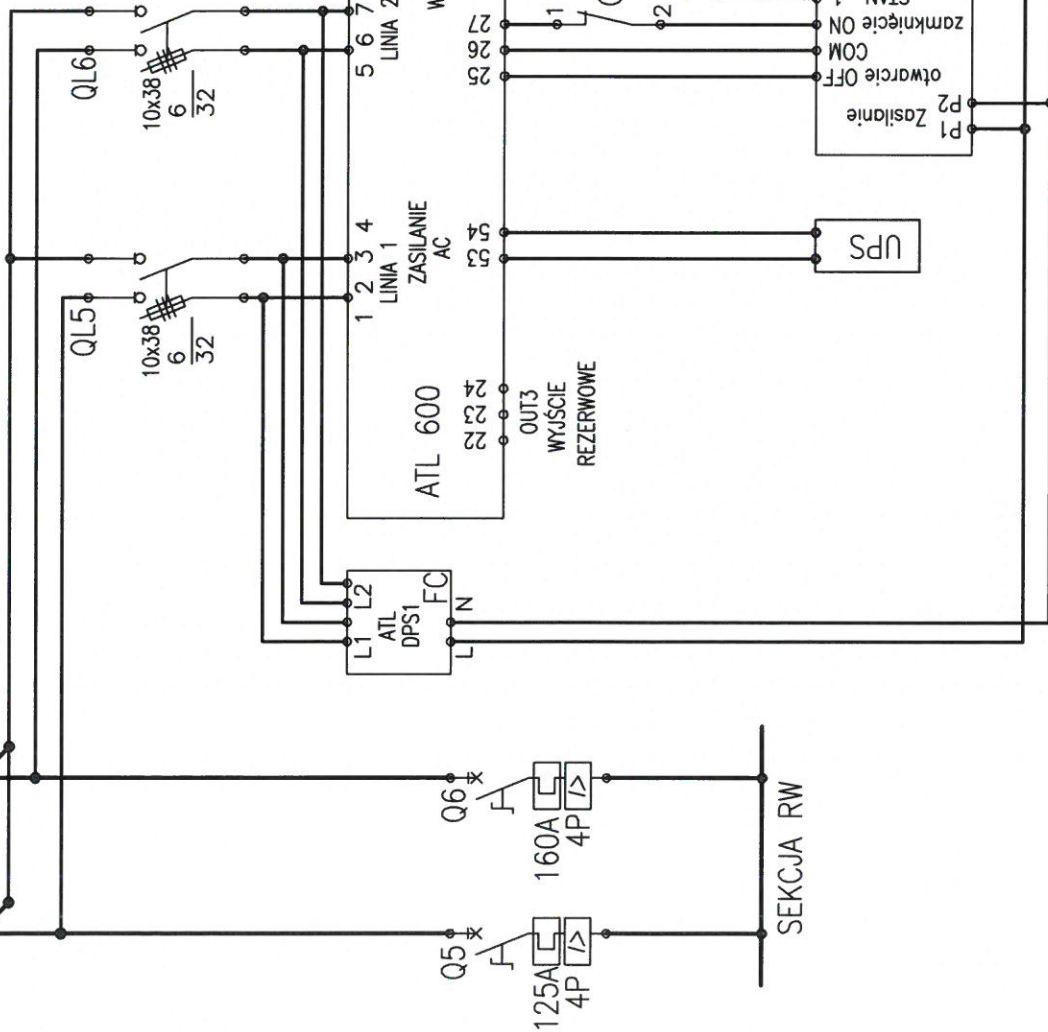

Styki pomocnicze
w rozłącznikach Q5 i Q6:
Q5.1 i Q6.1 styk pom. 1
15,16 styk pom. 2
17,18 styk pom. 3

DOKUMENTACJA
POWYKONAWCZA

ELEKTROKOR Paweł Korytnicki
tel. 509 801 955
mail: biuro@elektrokor.pl
NIP: 957-086-75-16

Budowa węzła integracyjnego i publicznego Parkingu
związanego z obsługą ruchu drogowego
w Gdyni Chyloni

Układ sterowania układu
SZR ATL600 w RG


elektrokor
WWW.ELEKTROKOR.PL

L1, L2, L3, 230/400V 50Hz

RGWP

10x38
6
32

Automatyczny
przetłącznik Faz
PF-431
Faz L1-L2-L3

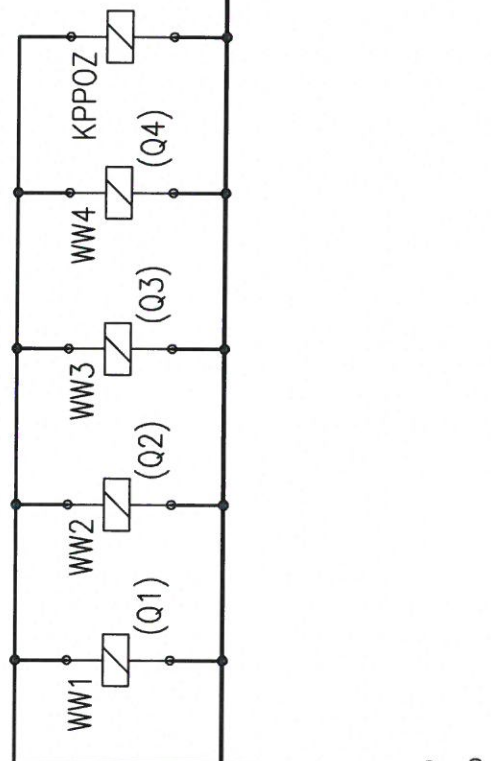

ZASILANIE
Z SZYN RM



ELEKTROKOR Paweł Korytnicki
tel. 509 801 955
mail: biuro@elektrokor.pl
NIP: 957-086-75-16

Budowa węzła integracyjnego i publicznego Parkingu
związanego z obsługą ruchu drogowego
w Gdyni Chyloni

Układ sygnalizacji stanu PPOŻ.
UKŁAD GWP

DOKUMENTACJA
POWYKONAWCZA