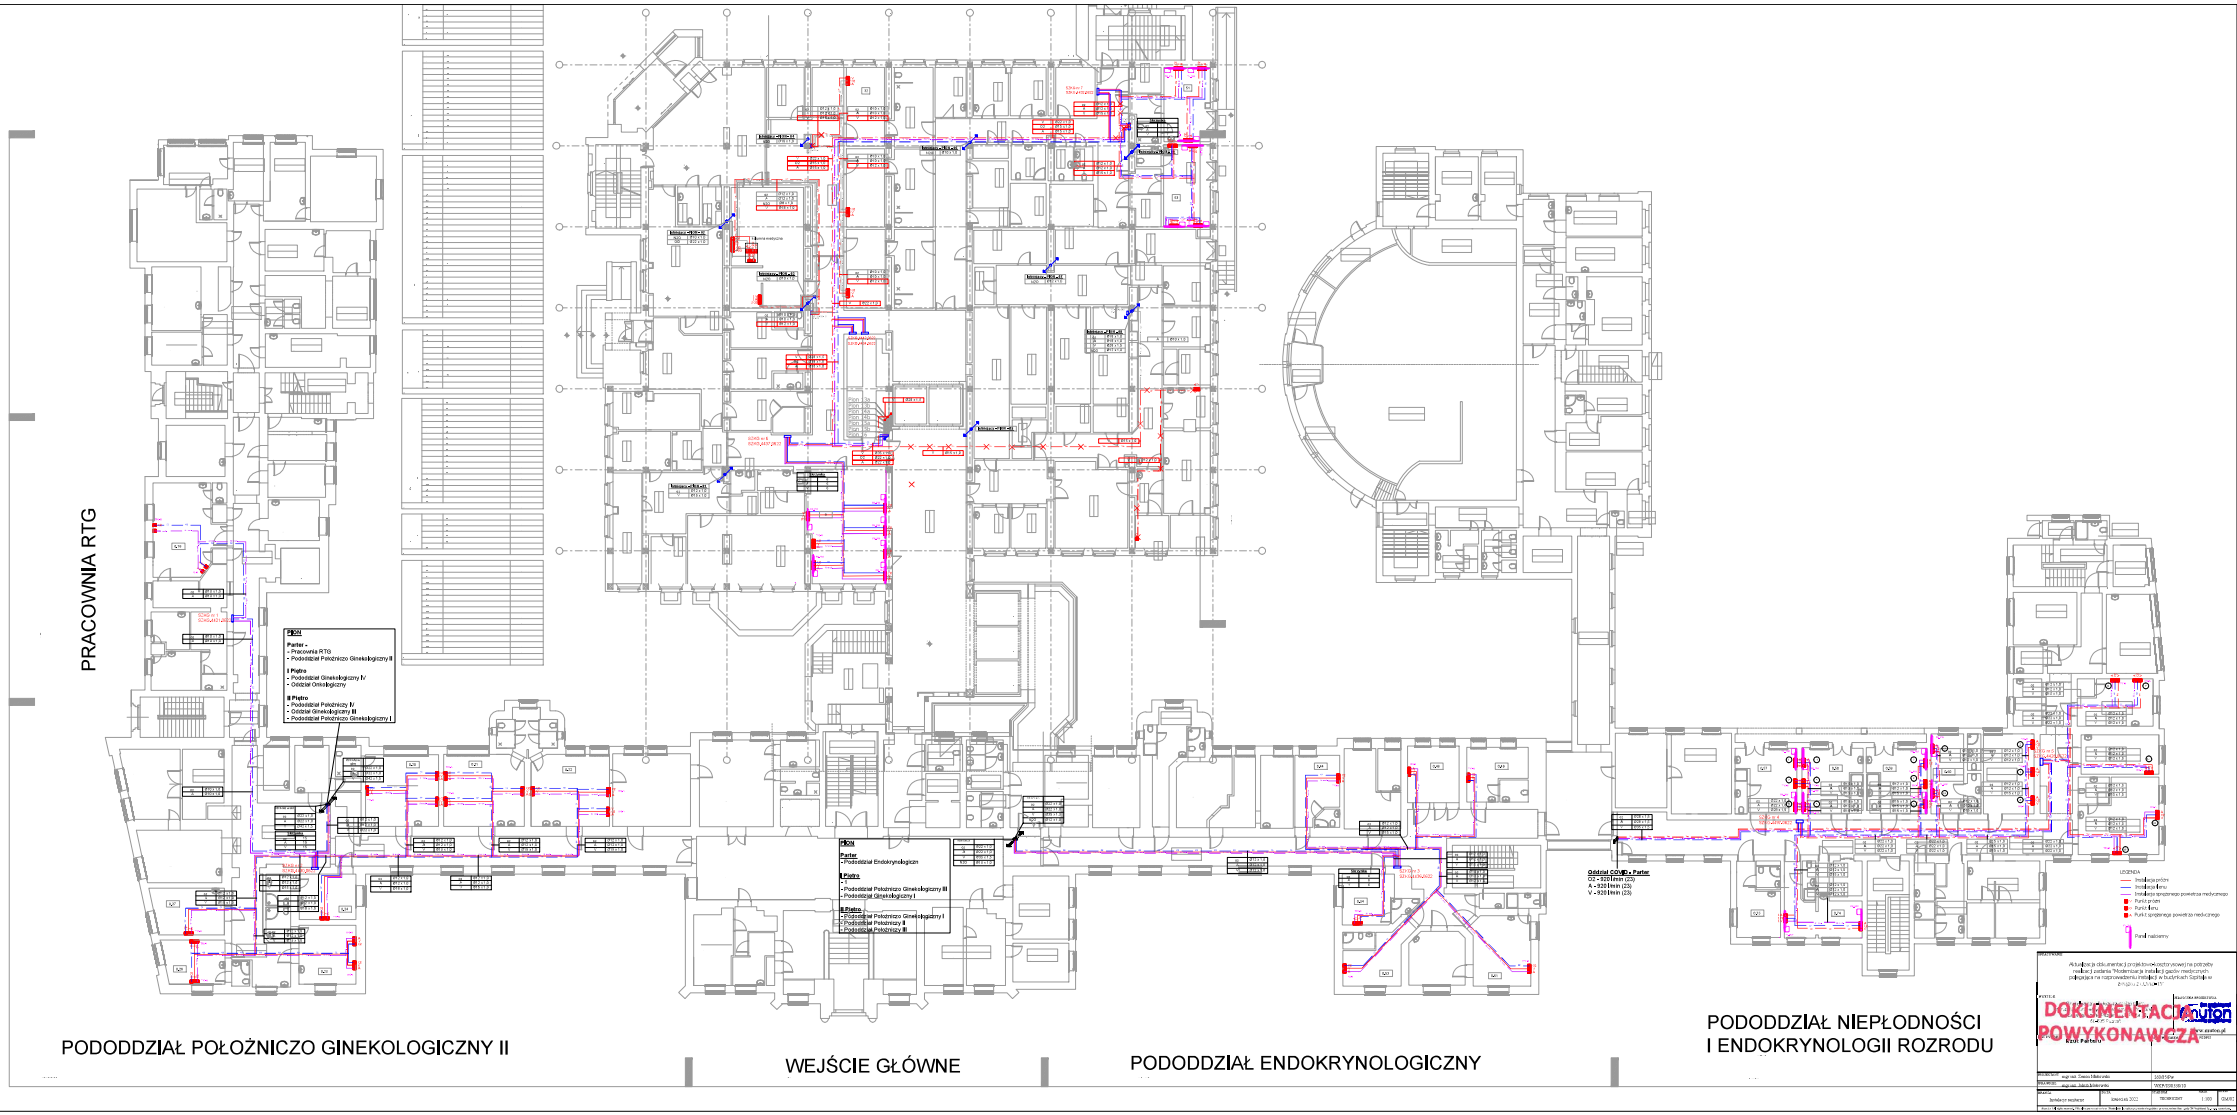
PRACOWNIA RTG
PODODDZIAŁ POŁOŻNICZO GINEKOLOGICZNY II
WEJŚCIE GŁÓWNE
PODODDZIAŁ ENDOKRYNOLOGICZNY
PODODDZIAŁ NIEPŁODNOŚCI
I ENDOKRYNOLOGII ROZRODU
DOKUMENTACJA POWYKONAWCZA