DOKUMENTACJA POWYKONAWCZA

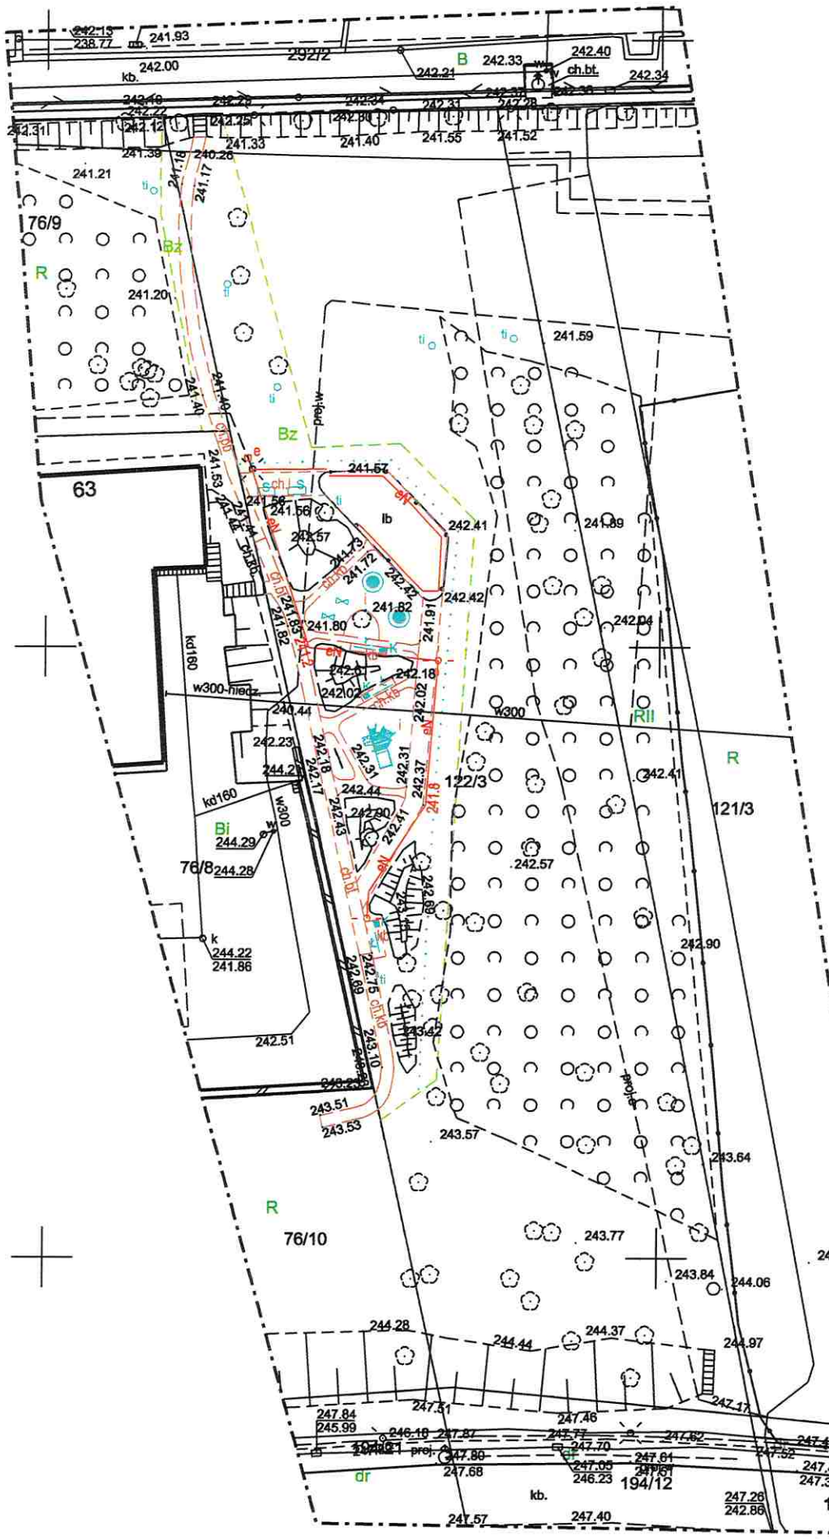

GD-13.6640.1985.2024

Inwentaryzacja powykonawcza zagospodarowania terenu w zakresie małej architektury i oświetlenia terenu

SKALA 1:500

SEKCJA : 7.126.12.11.4.2
woj: małopolskie
powiat: Miasto Kraków
126103_9.0001 Nowa Huta
Nr identyfikacyjny Nr obrębu Nazwa jednostki ewid.

PRZEDMIOT AKTUALIZACJI:

Osiedle Piastów, dz.ew.122/3, 76/9, 76/10

Układ współrzędnych: "2000"
Układ wysokości : EVRF07

Stan na dzień: 15.03.2024r.

Data opracowania: 15.03.2024

Usługi Geodezyjne
Małgorzata Łapa
ul. Sadowa 24Y/2, 32-020 Wieliczka
tel. 603660028

geodeta uprawniony
mgr inż. Małgorzata Łapa
Upr. GGK 20931

LEGENDA:

— · — *zakres*

Elementy małej architektury nie będące treścią mapy zasadniczej:

- *ławka*
- K *kosz*
- ti *tablica informacyjna*
- *urządzenia zabawowe*
- *stolik szachowy*

Poświadczam, że niniejszy dokument został opracowany w wyniku prac geodezyjnych i kartograficznych, których rezultaty zawiera operat techniczny pozytywnie zweryfikowany. Jednocześnie informuję, że jestem świadomy odpowiedzialności karnej za złożenie fałszywego oświadczenia.

Identyfikator zgłoszenia prac geodezyjnych	GD-13.6640.1985.2024
Organ służby geodezyjnej, który otrzymał zgłoszenie	Prezydent Miasta Krakowa
Wykonawca prac geodezyjnych	Usługi Geodezyjne-Małgorzata Łapa
Data sporządzenia pozytywnego protokołu weryfikacji oraz numer protokołu	20.03.2024 r. GD-13.6640.1985.2024_1_p1
Imię i nazwisko oraz nr uprawnień zawodowych kierownika prac	mgr inż.Małgorzata Łapa 20931

geodeta uprawniony
mgr inż. Małgorzata Łapa
Upr. GGK 20931