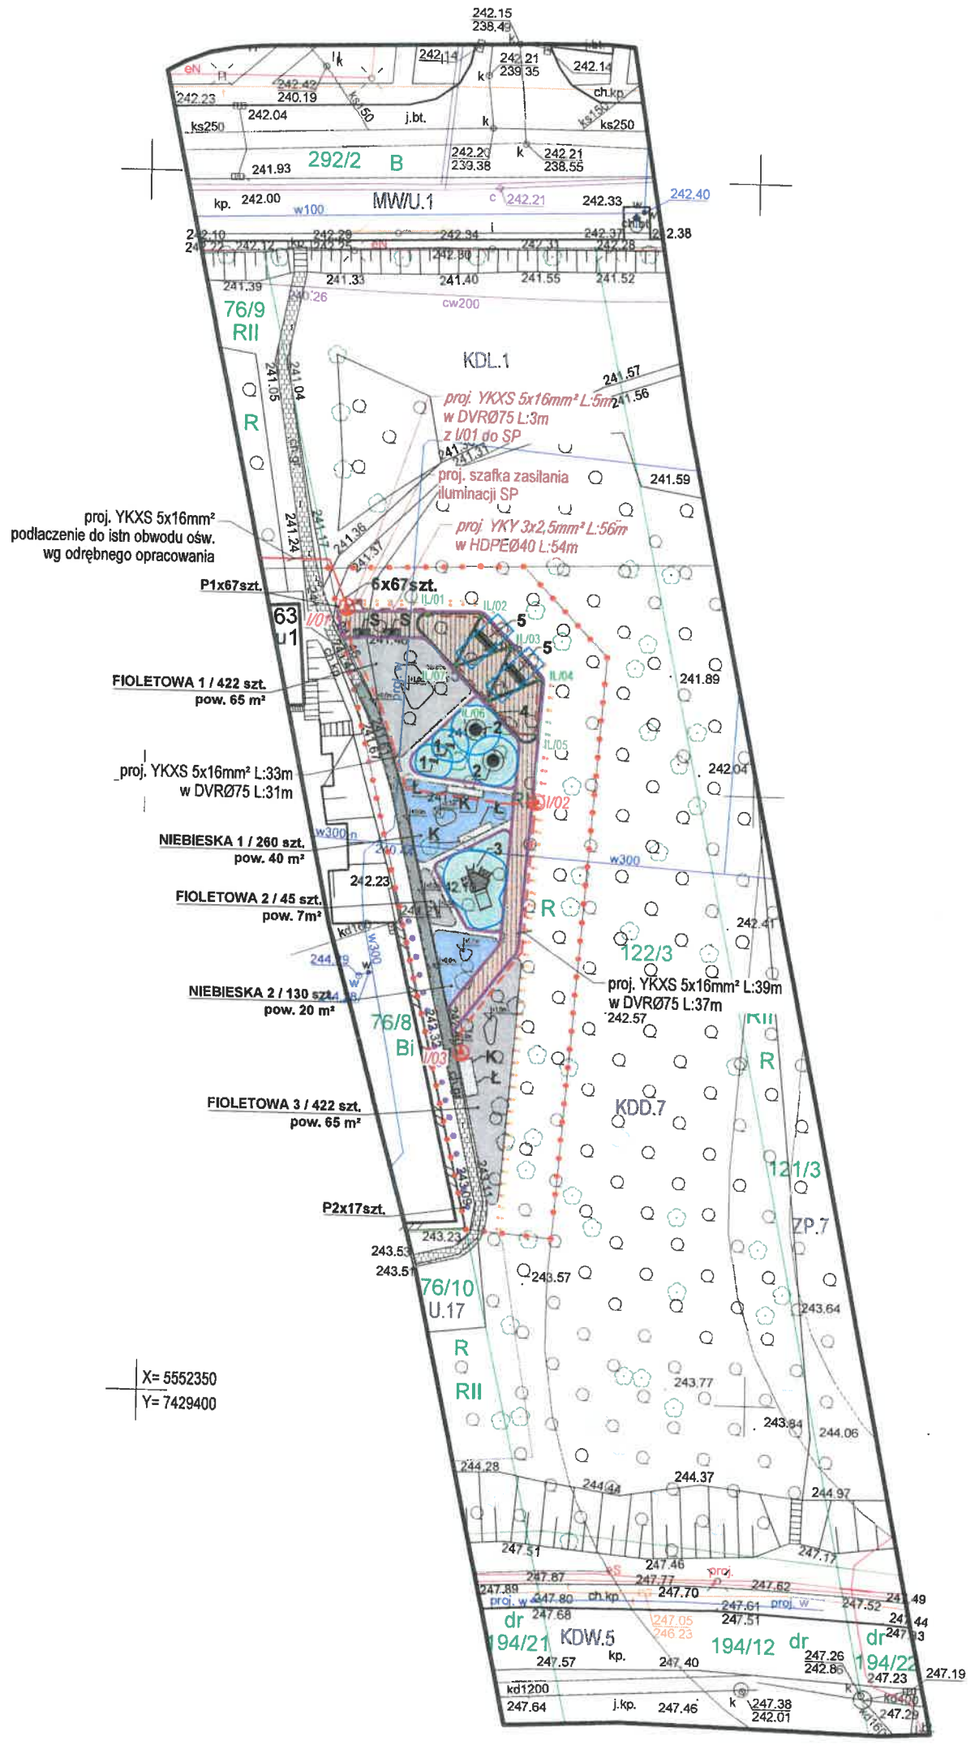

LEGENDA:

Obiekty małej architektury:

- Ł – ławka z oparciem
- S – stolik szachowy
- K – kosz na śmieci
- 1 – urządzenie zabawowe typ 1 - sprężynowiec
- 2 – urządzenie zabawowe typ 2 - trampolina
- 3 – urządzenie zabawowe typ 3 - wspinaczka
- 4 – obiekt architektury ogrodowej - pergola
- 5 – obiekt małej architektury typ 1
- 6 – obiekt małej architektury typ 2
- strefa bezpieczeństwa

Projektowana zieleń:

- rabata bylinowa FIOLETOWA
- rabata bylinowa NIEBIESKA
- P1 - projektowane pnącze typ 1
- P2 - projektowane pnącze typ 2

Nawierzchnie istniejące:

- chodnik gruntowy

Nawierzchnie projektowane

- nawierzchnia EPDM
- nawierzchnia drewniana
- nawierzchnia z kostki granitowej
- nawierzchnia z betonu cementowego
- obrzeże stalowe
- zakres opracowania

Branża elektryczna:

- projektowana oprawa iluminacyjna
- projektowana latarnia oświetleniowa
- projektowany kabel oświetlenia (wg opisu)
- projektowany kabel iluminacyjny (wg opisu)
- projektowana szafka (wg opisu)

PRZWA AUTORSKIE ZASTRZEŻONE

Rysunek chroniony w myśl przepisów ustawy z dnia 04.02.1994r. o Prawie Autorskim i Prawach Pokrewnych, Dz.U. Nr 80 z 2000 r., poz. 904, ze zmianami. Wszelkie powielanie, kopiowanie, odstępowanie i dokonywanie zmian bez zgody autora jest niedozwolone.

ZESPÓŁ PROJEKTOWY:
ZESPÓŁ KSZTAŁTOWANIA PRZESTRZENI MIEJSKICH

Imię i nazwisko	Podpis
mgr inż. arch. kraj. Katarzyna Opałka mgr inż. arch. kraj. Katarzyna Dzięciołowska mgr inż. arch. kraj. Oliwia Kaleta mgr inż. arch. kraj. Magdalena Kruk inż. arch. kraj. Janusz Filipiak inż. arch. kraj. Mikołaj Wózek	

PROJEKTANT GŁÓWNY

Imię i nazwisko	Branża	Nr uprawnień	Podpis
mgr inż. arch. Mirosław Macioszek	architektura	MPOIA/0002/2010	

Inwestor:

GMINA MIEJSKA KRAKÓW
reprezentowana przez
ZARZĄD ZIELENI MIEJSKIEJ W KRAKOWIE
ul.Reymonta 20, 30-059 Kraków

Tytuł projektu:

Budowa obiektów małej architektury
w miejscu publicznym na działkach
nr 122/3, 119/9 i 119/11 obręb: NH-1, jedn. ewid. Nowa Huta w Krakowie

Branża:	Stadium:	Data:
ARCHITEKTURA	PW	CZERWIEC 2023
Nazwa rysunku:	Skala:	Nr rys.:
PROJEKT ZAGOSPODAROWANIA TERENU	1:500	PZT-01

MAPA DO CELÓW PROJEKTOWYCH

skala 1:500
woj.: małopolskie
m. Kraków
j. ewid.: 126103_9.0001, Nowa Huta
os. Piastów
dz. nr 119/9, 119/11
ID: GD-13.6640.526.2023
s. 7.126.12.11.4.2
L. ks.rob.: 18/2023

Układ wsp. poziomych: 2000
Układ wsp. wysokościowych: PL-EVRF2007-NH
Sytuacja zgodna z terenem na styczeń 2023r.

Wykonał: PW GPI s.c., S.Plewa, M. Rybka
ul. Bociana 3/9, 31-231 Kraków
Sporządził:
GEODETA UPRAWNIONY
mgr inż. Maciej Rybka
uprawnienia nr 19435
Data: 07.01.2023r.
- - - - - zakres opracowania

GPI GEODEZJA
tel: 601-342-712
email: biuro@gpi-geodezja.pl
www.gpi-geodezja.pl

Oświadczam, że opisał techniczny zawierający wyniki prac geodezyjnych w wyniku których powstał niniejszy dokument został pozytywny wynik weryfikacji
Jestem świadomy odpowiedzialności karnej za złożenie fałszywego oświadczenia

Klasyfikator zgłoszenia prac geodezyjnych	GD-13.6640.526.2023
Organ służący geodezyjnej, który otrzymał zgłoszenie	PREZYDENT MIASTA KRAKOWA
Wykonawca prac geodezyjnych	PW GPI s.c. Sławomir Plewa, Maciej Rybka Tel. 662-093-364, 501-343-712 31-231 Kraków, ul. Bociana 3/9 NIP 9452103163, Regon 120656766
Nr ewid. oraz sygnatura dokumentu zawierającego wyniki pozytywnej weryfikacji	GD-13.6640.526.2023_1_p1 z dn. 14.02.2023r.
Imię i nazwisko oraz nr uprawnień zawodowych kierownika prac	GEODETA UPRAWNIONY mgr inż. Maciej Rybka uprawnienia nr 19435

DOKUMENTACJA POWYKONAWCZA
KIEROWNIK BUDOWY

STAR-KOP URBAŃCZYK Sp. z o.o.
32-070 Czernichów, ul. Przemysłowa 7
NIP: 944 225 38 08