RG
IP44, I kl. izolacji
kolor RAL 7035 (jasnoszary)

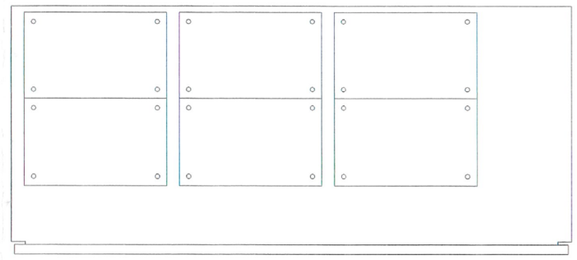

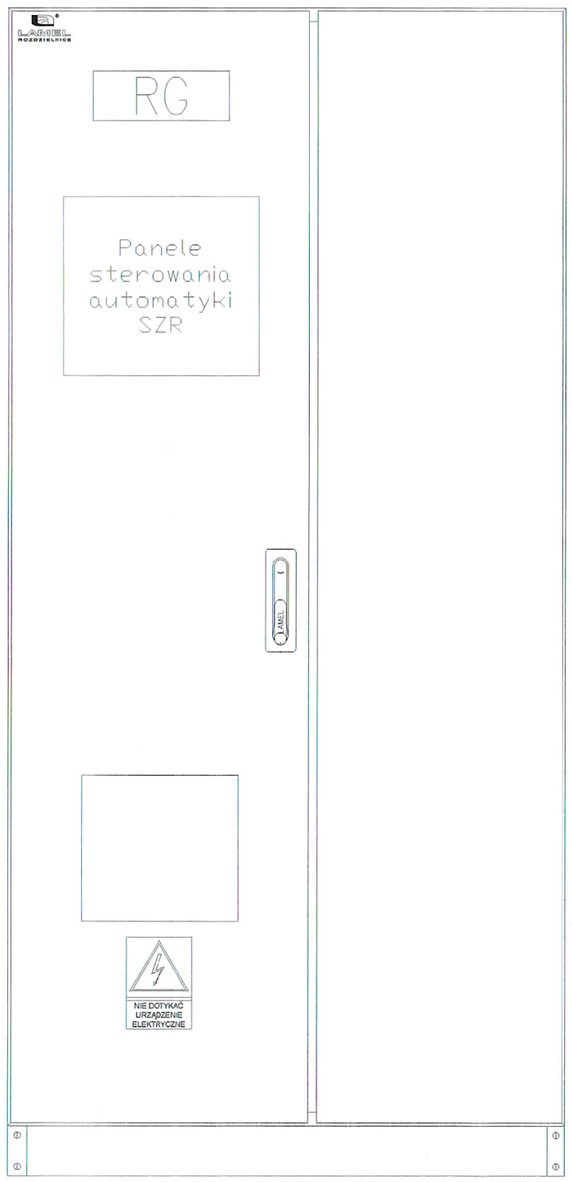

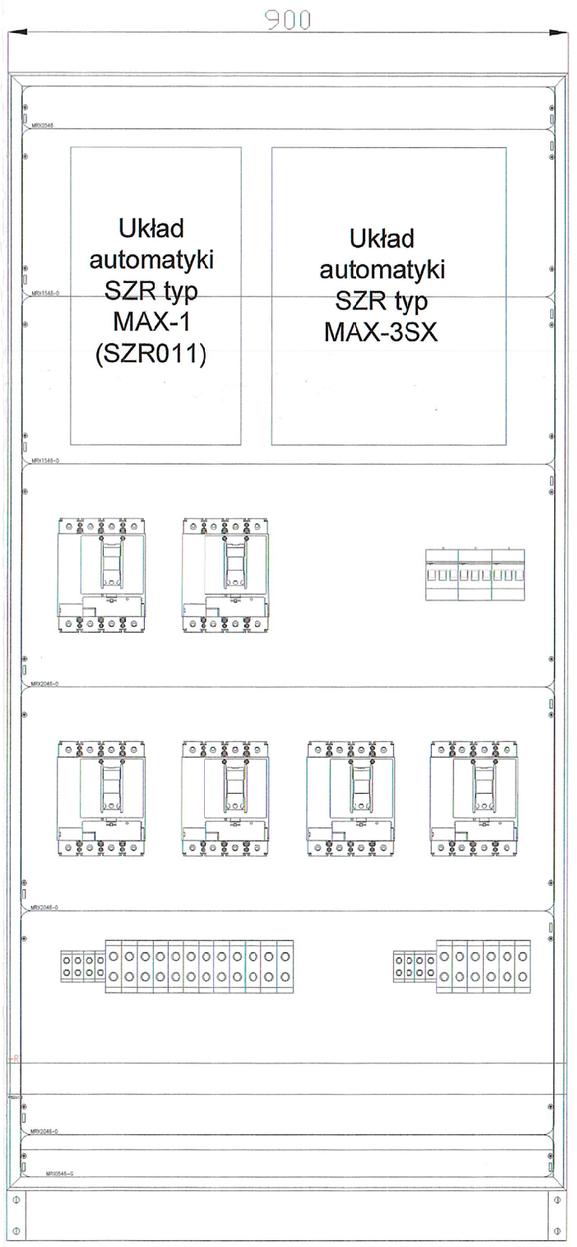

DOKUMENTACJA POWYKONAWCZA

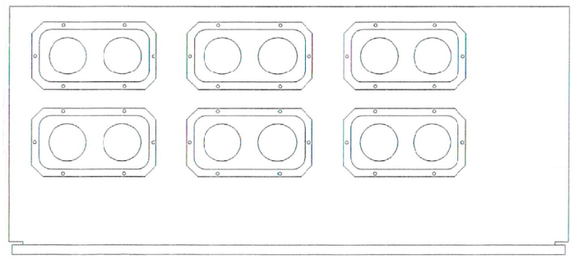

KIEROWNIK BUDOWY
Szymon Zy[illegible]ański
upr. bud. nr POM/0[illegible]4/OWOD/09
do kierowania robotami bud. bez ograniczeń
w specjalności drogowej

Dane obudowy:

- wolnostojąca
- stalowa malowana proszkowo
- wyposażona w konstrukcje do montażu wyłączników kompaktowych, panele pod automatykę SZR oraz przyłącza przewodów (zaciski, szyny miedziane)

Rozwiązania zawarte w niniejszym opracowaniu podlegają ochronie prawa autorskiego i mogą być powielane oraz udostępniane osobom trzecim jedynie przez Zamawiającego w zakresie określonym w umowie o przeniesienie praw autorskich lub na podstawie pisemnego zezwolenia w/w Biura z zastrzeżeniem wszelkich skutków prawnych

BPBK s.a.
Biuro Projektów Budownictwa Komunalnego spółka akcyjna w Gdańsku
80-237 Gdańsk, ul. Jana Uphagena 27
tel. 058 341-40-11; fax 058 341-89-46

BUDOWA WĘZŁA INTEGRACYJNEGO I PUBLICZNEGO PARKINGU ZWIĄZANEGO Z OBSŁUGĄ RUCHU DROGOWEGO W GDYNI CHYLONI

WIDOK ROZDZIELNICY GŁÓWNEJ RG

Stadium opracowania:	PROJEKT WYKONAWCZY		
Data: 07.2016	Skala: –	Rys nr	E.5.2
Nr zlec: 0309	Nr arch:		

Projektant:	mgr inż. Paweł Chamski	spec. / upr. nr	sieci, inst. i urz. elektr. / POM/0182/P00E/14
	–	spec. / upr. nr	– / –
	–	spec. / upr. nr	– / –
	–	spec. / upr. nr	– / –
Sprawdzający:	mgr inż. Piotr Burkhardt	spec. / upr. nr	sieci, inst. i urz. elektr. / POM/0148/P00E/06