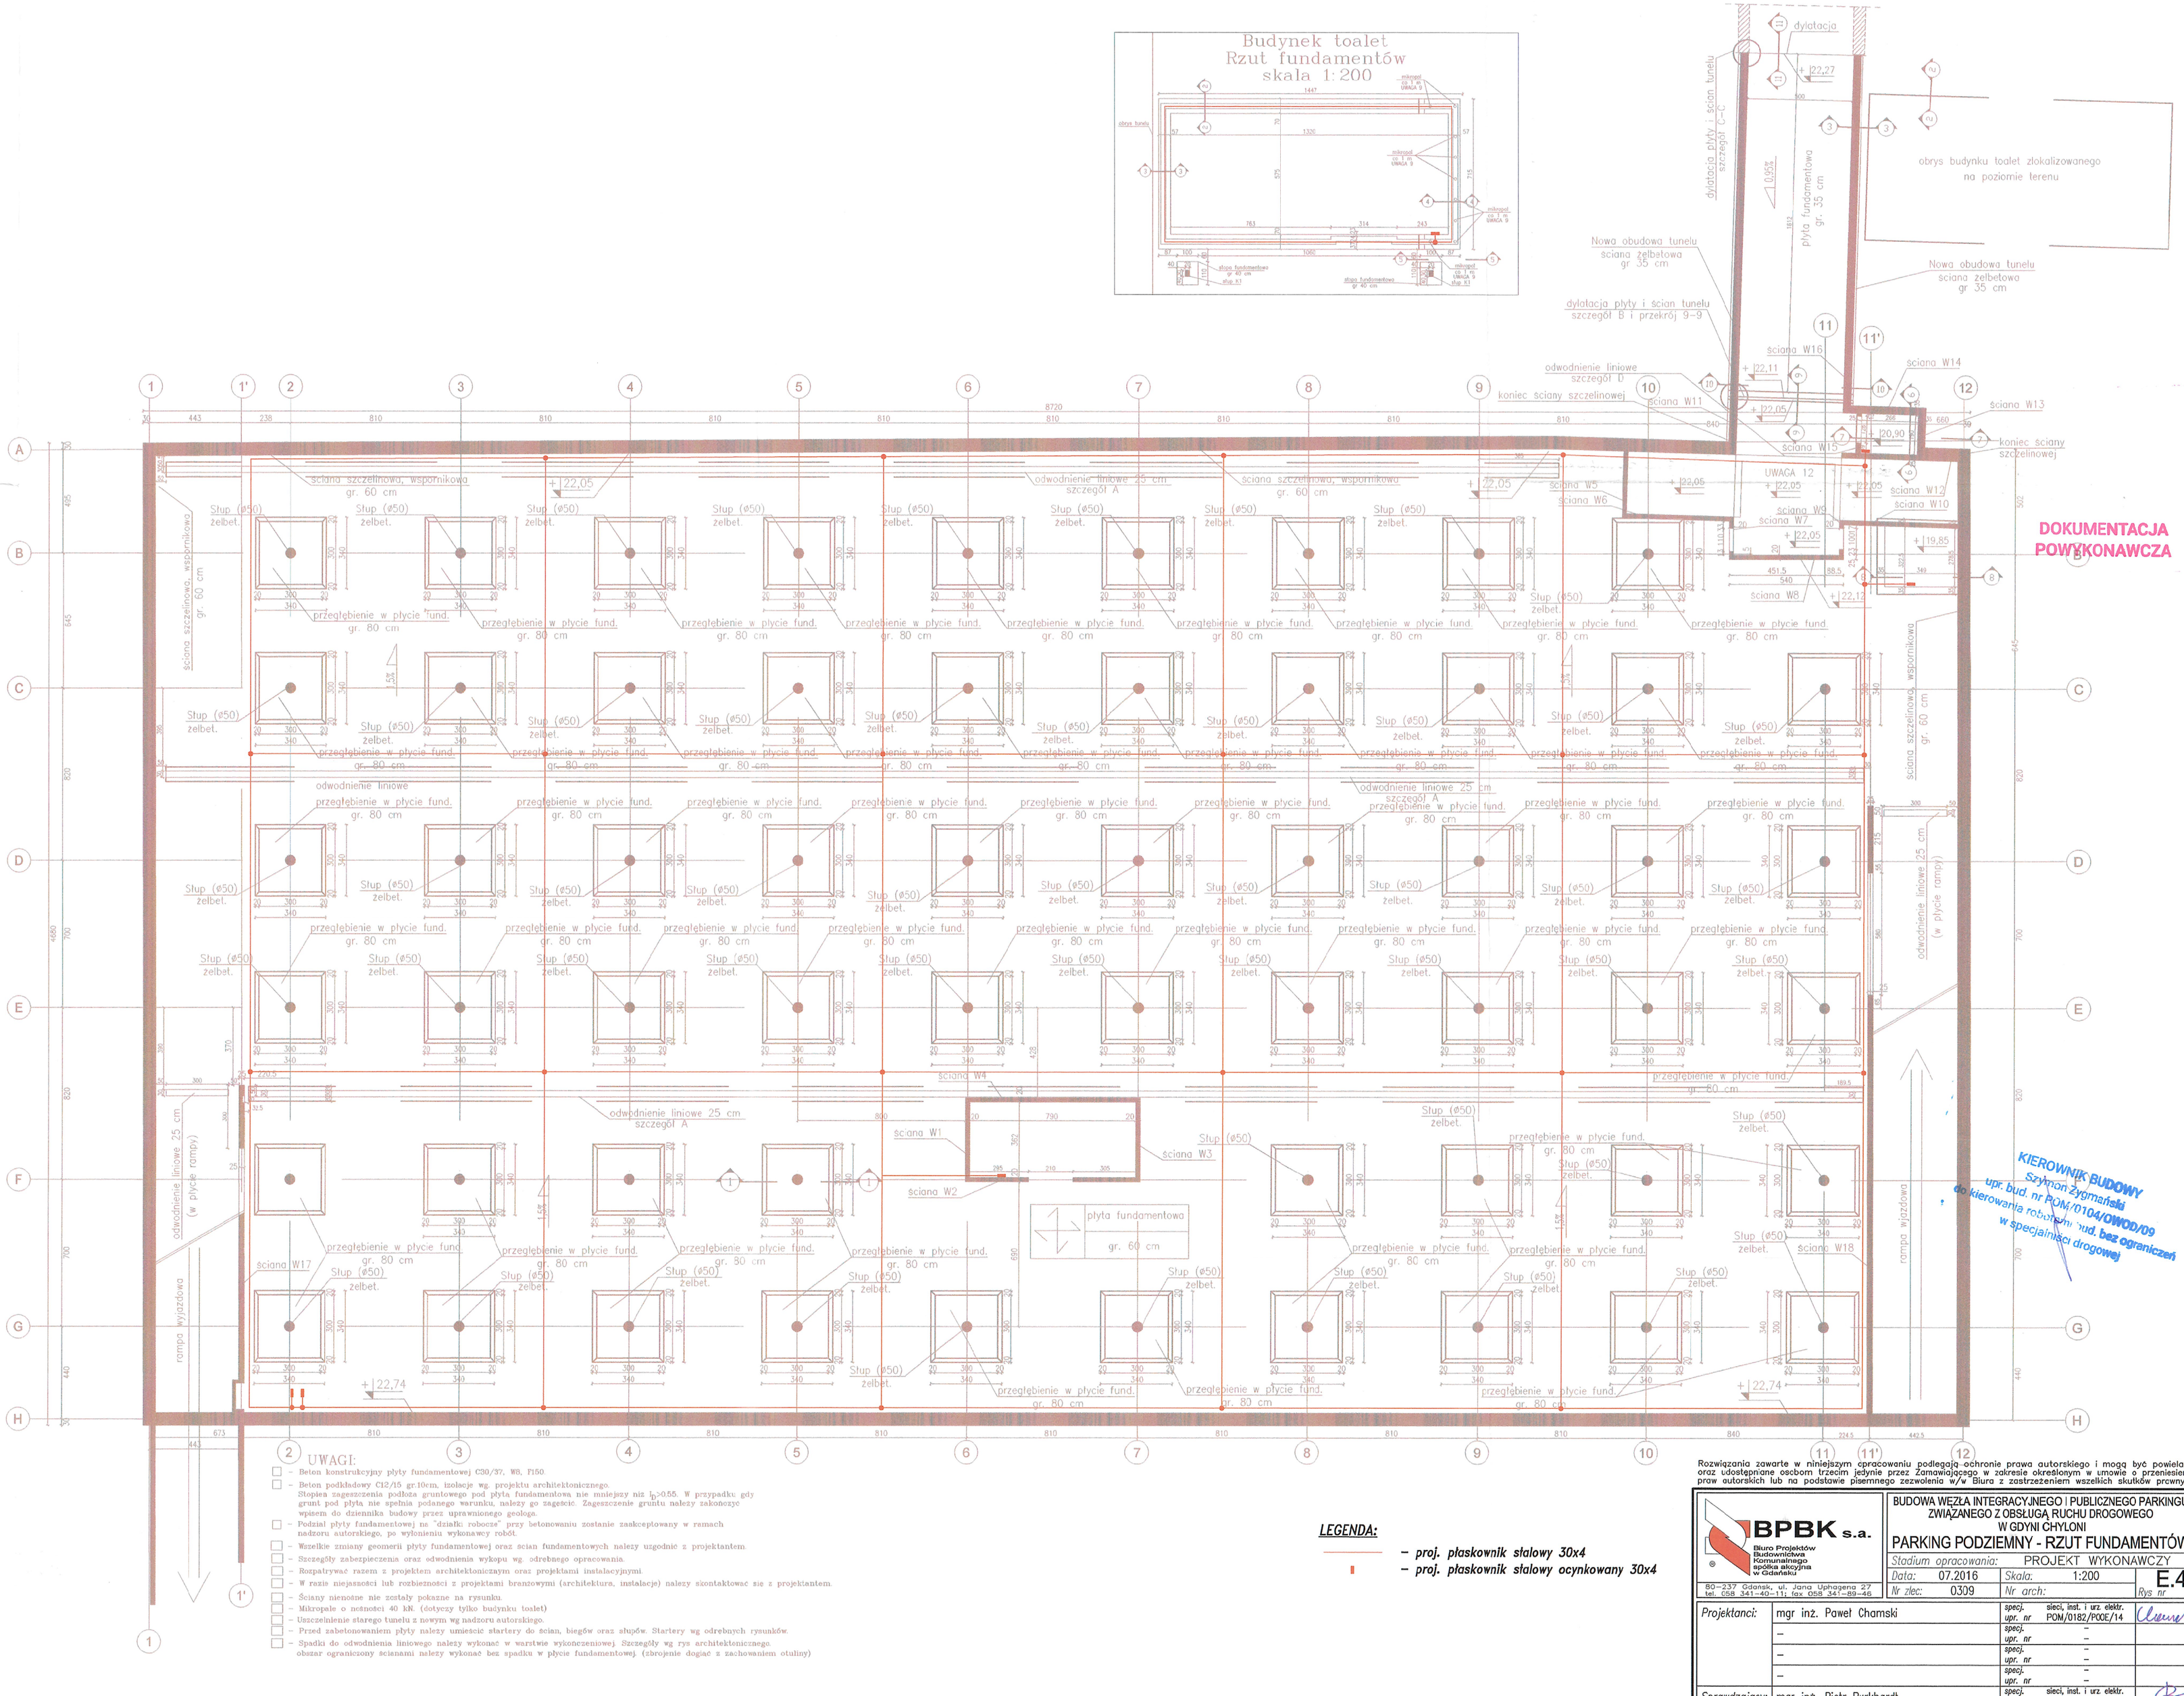

DOKUMENTACJA POWYKONAWCZA

KIEROWNIK BUDOWY
Szymon Żygmański
upr. bud. nr POM/0104/OWOD/09
do kierowania robotami bud. bez ograniczeń
w specjalności drogowej

UWAGI:

- ☐ – Beton konstrukcyjny płyty fundamentowej C30/37; W8, F150.
- ☐ – Beton podkładowy C12/15 gr.10cm, izolacje wg. projektu architektonicznego.
  Stopień zagęszczenia podłoża gruntowego pod płytą fundamentową nie mniejszy niż I_D>0.55. W przypadku gdy grunt pod płytą nie spełnia podanego warunku, należy go zagęścić. Zagęszczenie gruntu należy zakończyć wpisem do dziennika budowy przez uprawnionego geologa.
- ☐ – Podział płyty fundamentowej na "działki robocze" przy betonowaniu zostanie zaakceptowany w ramach nadzoru autorskiego, po wyłonieniu wykonawcy robót.
- ☐ – Wszelkie zmiany geometrii płyty fundamentowej oraz ścian fundamentowych należy uzgodnić z projektantem.
- ☐ – Szczegóły zabezpieczenia oraz odwodnienia wykopu wg. odrębnego opracowania.
- ☐ – Rozpatrywać razem z projektem architektonicznym oraz projektami instalacyjnymi.
- ☐ – W razie niejasności lub rozbieżności z projektami branżowymi (architektura, instalacje) należy skontaktować się z projektantem.
- ☐ – Ściany nienośne nie zostały pokazne na rysunku.
- ☐ – Mikropale o nośności 40 kN. (dotyczy tylko budynku toalet)
- ☐ – Uszczelnienie starego tunelu z nowym wg nadzoru autorskiego.
- ☐ – Przed zabetonowaniem płyty należy umieścić startery do ścian, biegów oraz słupów. Startery wg odrębnych rysunków.
- ☐ – Spadki do odwodnienia liniowego należy wykonać w warstwie wykończeniowej. Szczegóły wg rys architektonicznego.
  obszar ograniczony ścianami należy wykonać bez spadku w płycie fundamentowej. (zbrojenie dogiąć z zachowaniem otuliny)

LEGENDA:

- *– proj. płaskownik stalowy 30x4*
- *– proj. płaskownik stalowy ocynkowany 30x4*

Rozwiązania zawarte w niniejszym opracowaniu podlegają ochronie prawa autorskiego i mogą być powielane oraz udostępniane osobom trzecim jedynie przez Zamawiającego w zakresie określonym w umowie o przeniesienie praw autorskich lub na podstawie pisemnego zezwolenia w/w Biura z zastrzeżeniem wszelkich skutków prawnych

BPBK s.a.
Biuro Projektów Budownictwa Komunalnego spółka akcyjna w Gdańsku
80-237 Gdańsk, ul. Jana Uphagena 27
tel. 058 341-40-11, fax 058 341-89-46

BUDOWA WĘZŁA INTEGRACYJNEGO I PUBLICZNEGO PARKINGU ZWIĄZANEGO Z OBSŁUGĄ RUCHU DROGOWEGO W GDYNI CHYLONI

PARKING PODZIEMNY - RZUT FUNDAMENTÓW

Stadium opracowania:	PROJEKT WYKONAWCZY		
Data: 07.2016	Skala: 1:200	Rys nr	E.4
Nr zlec: 0309	Nr arch:		

Projektanci:	mgr inż. Paweł Chamski	specj. sieci, inst. i urz. elektr.	POM/0182/POOE/14
	–	specj. –	–
	–	specj. –	–
	–	specj. –	–
Sprawdzający:	mgr inż. Piotr Burkhardt	specj. sieci, inst. i urz. elektr.	POM/0148/POOE/06